



四 条 市 立 四 条 南 中 学 校
プ ー ル 新 設 工 事 設 計 図

番号.	図面名称	番号.	図面名称
101	表紙 図面リスト	301	電気設備 特記仕様書
102	建築工事特記仕様書	302	附近見取図, 配置図
103	配置図, 附近見取図	303	プール平面図
104	平面図	304	照明器具等図
105	立面図, 断面図		
106	仕上表, 平面詳細図		
107	断面詳細図 (1)	401	衛生設備工事特記仕様書
108	断面詳細図 (2)	402	附近見取図, 配置図, 凡例
109	建具表, 展開図	403	平面図 (1)
		404	平面図 (2)
		405	浴槽柵詳細図
201	配筋標準図		
202	軸組図, 基礎, 地中梁, 基礎伏図, 基礎, 柱, 大梁, 地中梁配筋リスト		
203	床版, 小梁, 壁, 土圧, 水圧壁 配筋リスト, 雑配筋図, X, Y 6 通架構配筋図		


総枚数 21枚

竣 工 図

工事名	四条市立四条南中学校プール新設工事	図面番号	101
図面名	表紙 図面リスト	縮尺	
設計番号	50.4	設計年月日	
株式会社 小河建築設計事務所			

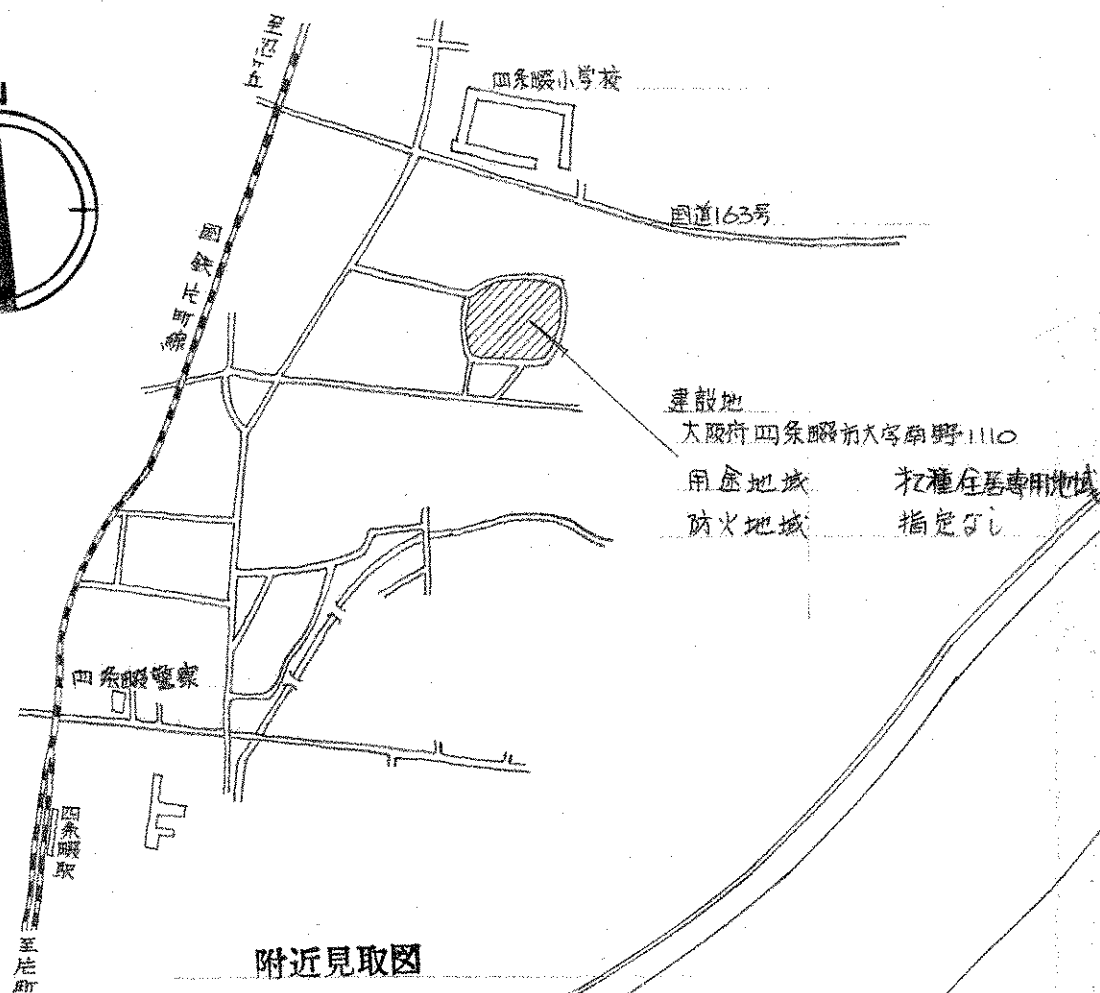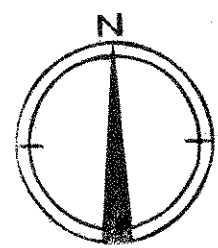

附近見取図

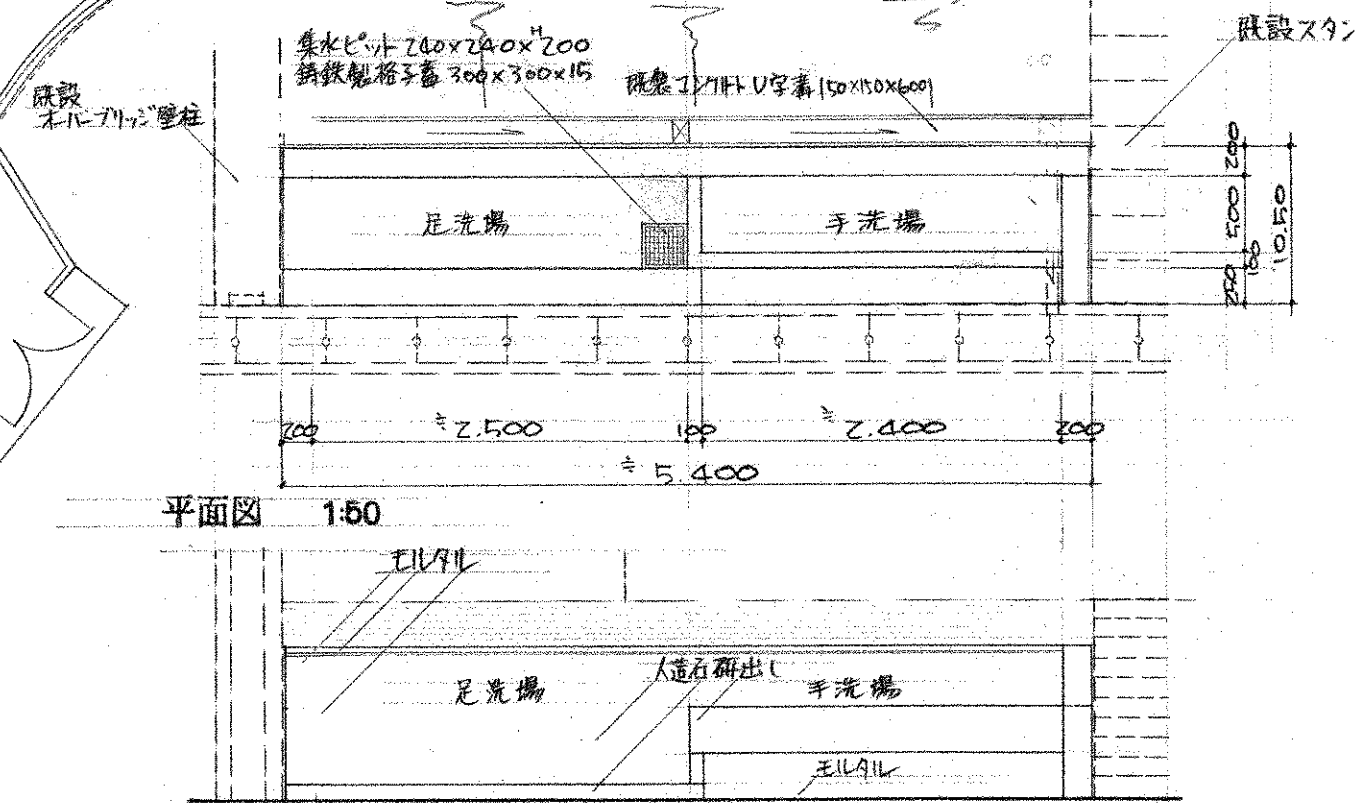


平面図 1:50


立面図 1:50

足洗場 断面詳細図 1:30

手洗場 断面詳細図 1:30

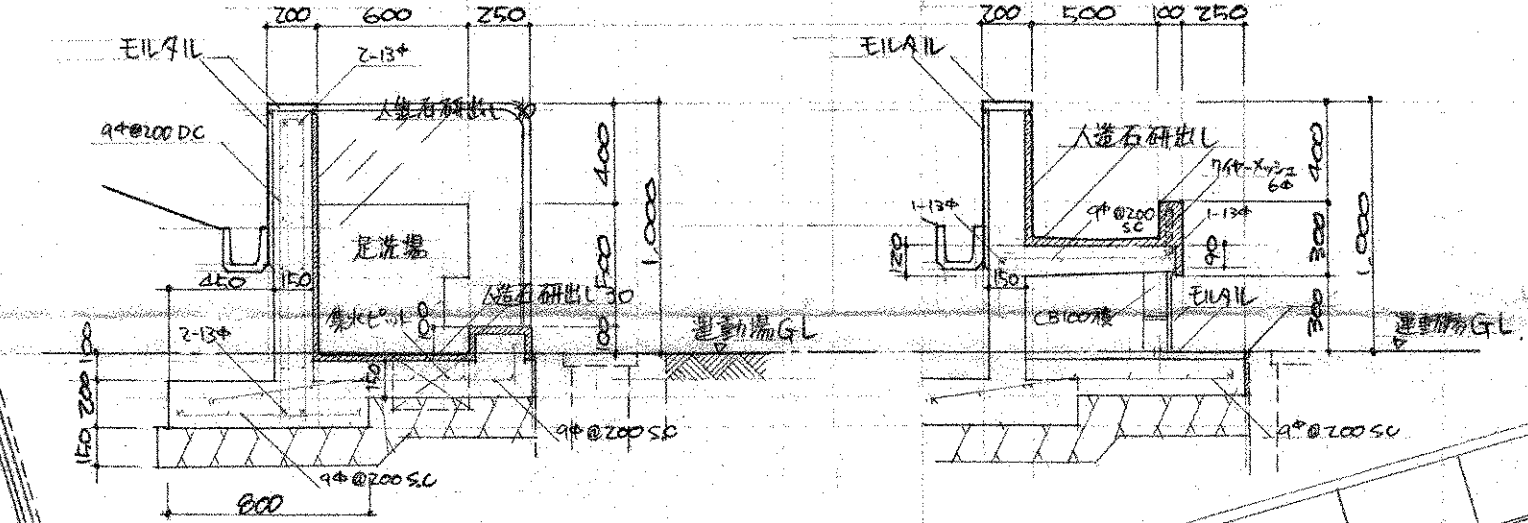


記号	W	H
イ	300	300
ロ	350	350
ハ	350	400

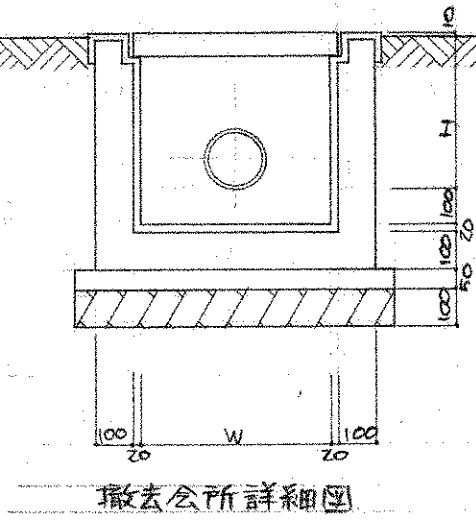



運動場

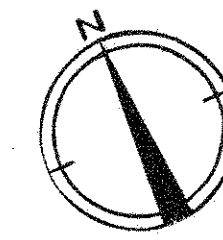


配置図





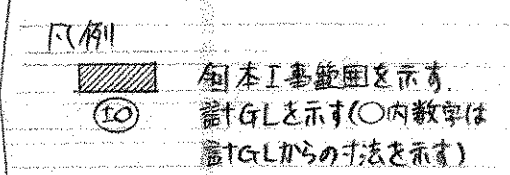


備考
今回工事にかかる会所、リラキ、ルーム管は撤去とする

竣工図

工事名	四条市立四条南中学校プール新設工事	図面番号	103/
図面名	附近見取図 配置図	縮尺	1:300 1:30 1:50
設計者	設計年月日	50. 4.	
株式会社 小河建築設計事務所	1級建築士 登録番号第8016 小河吉之助		

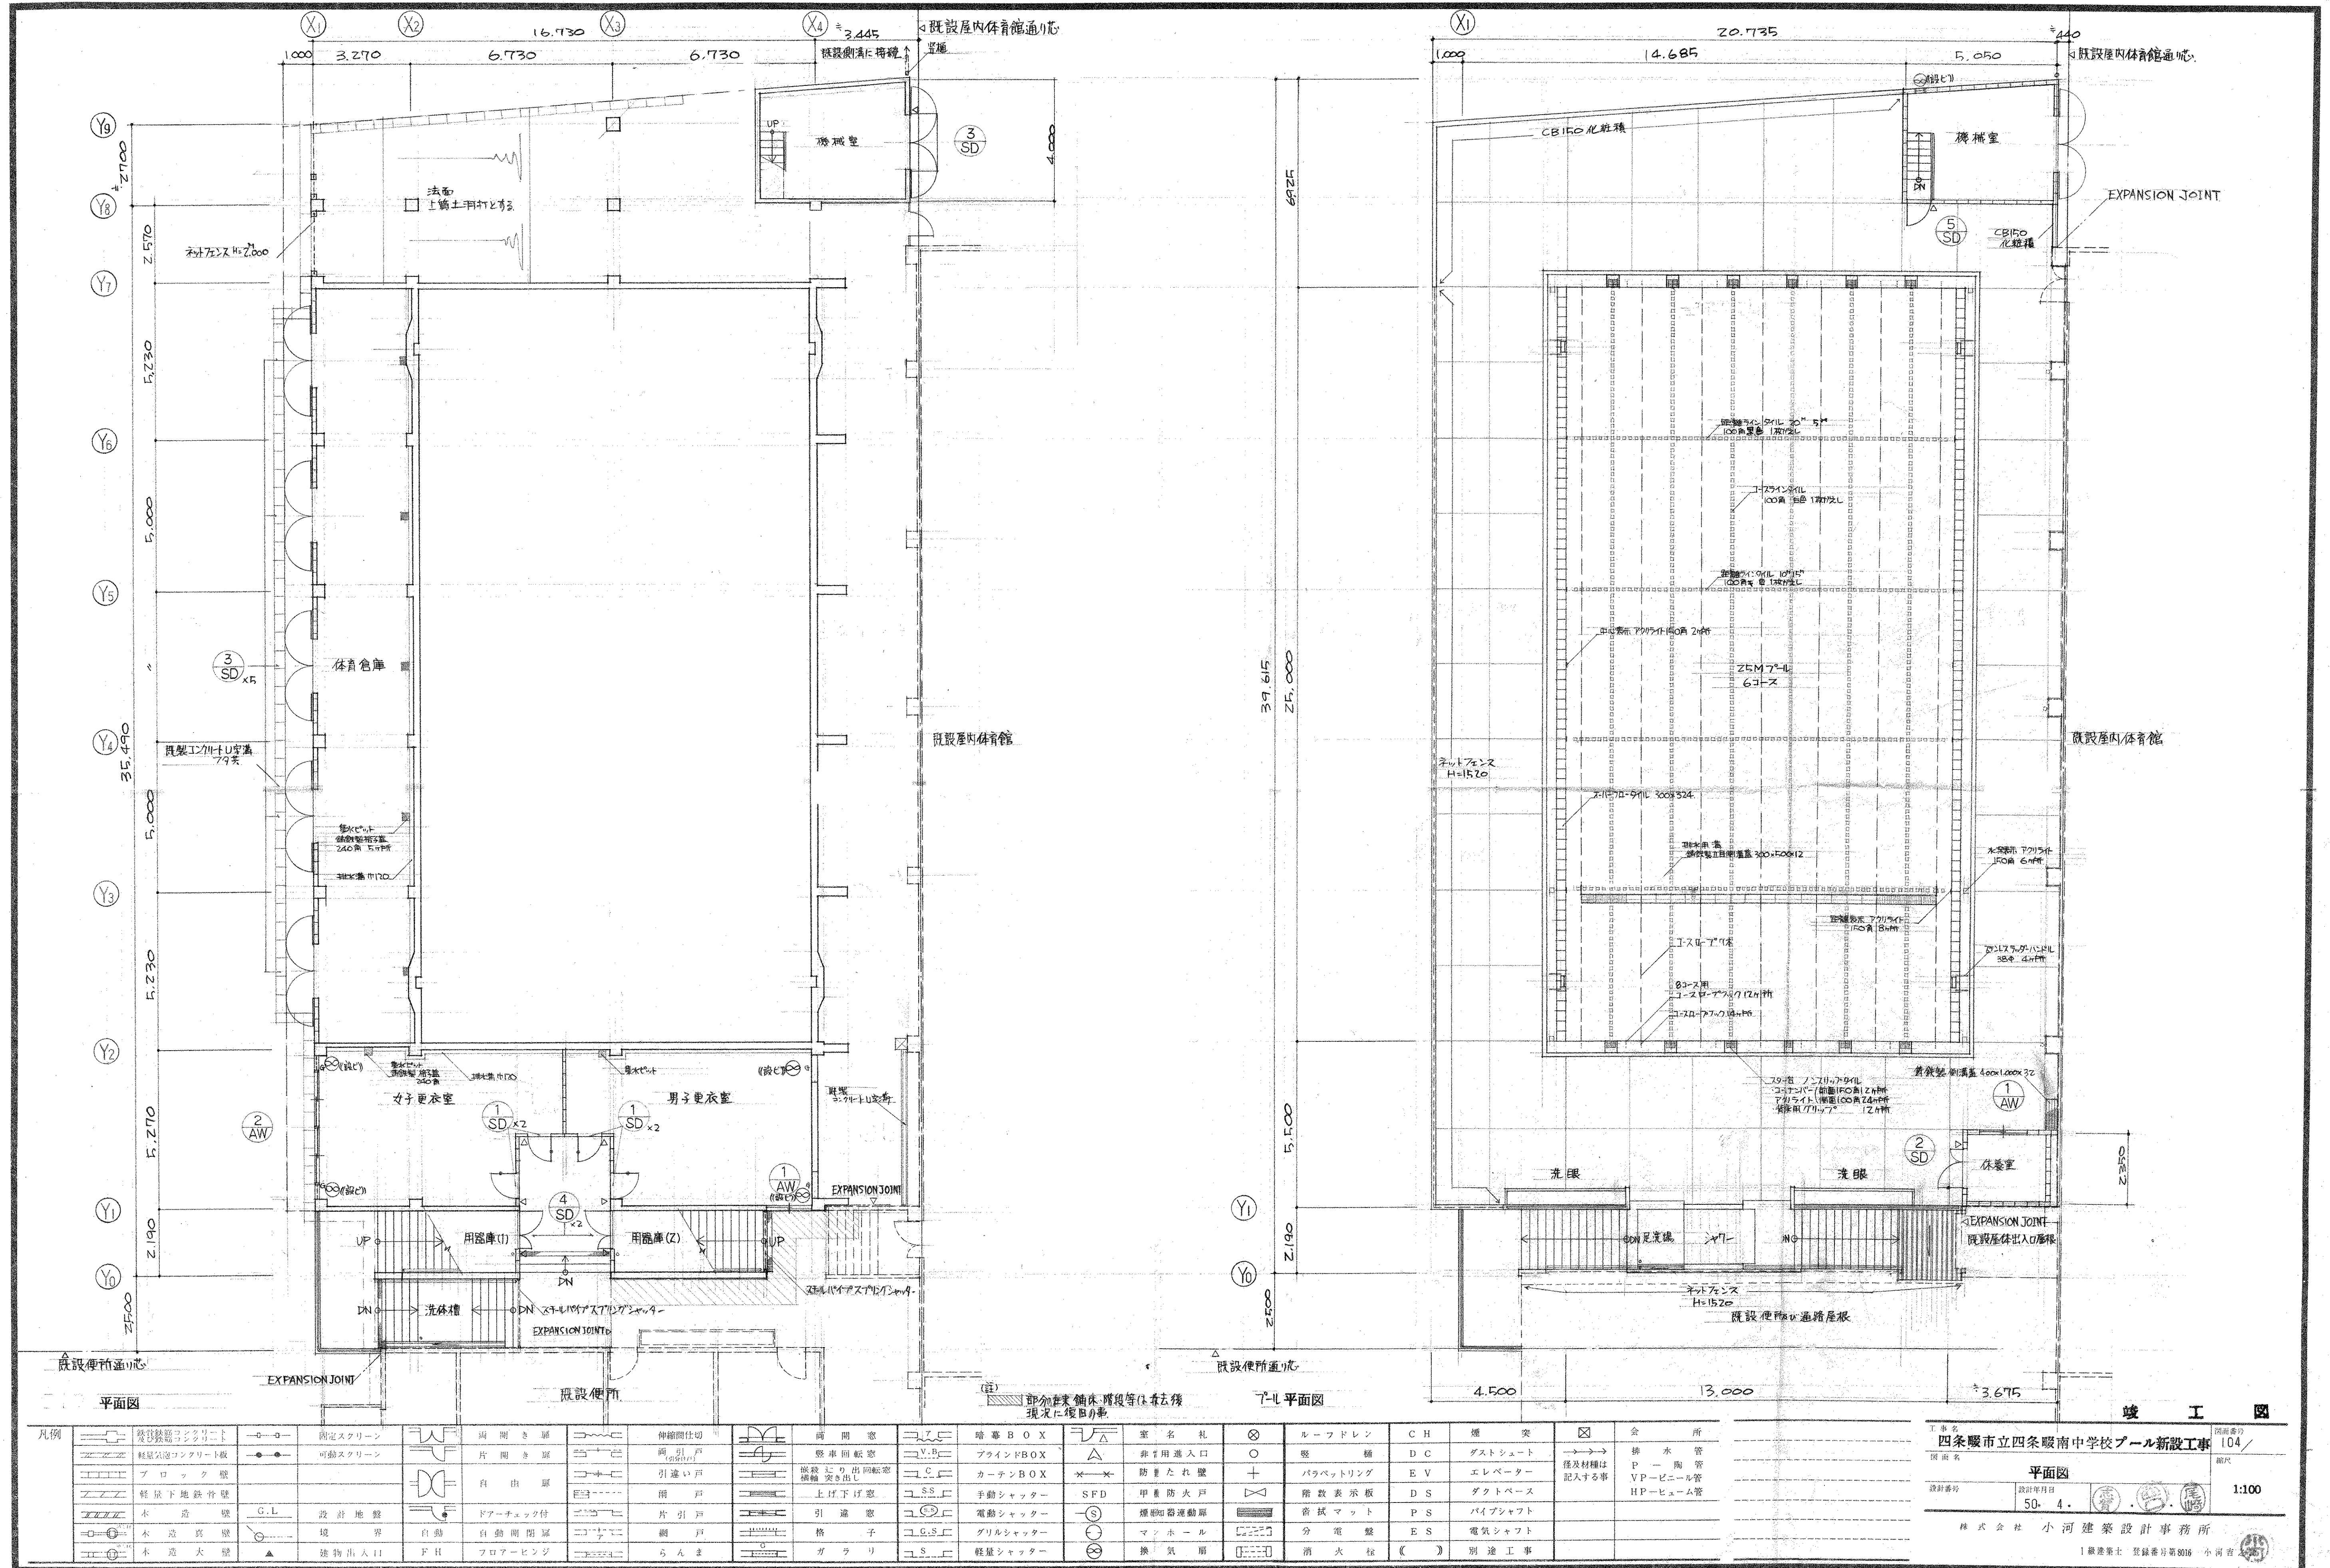


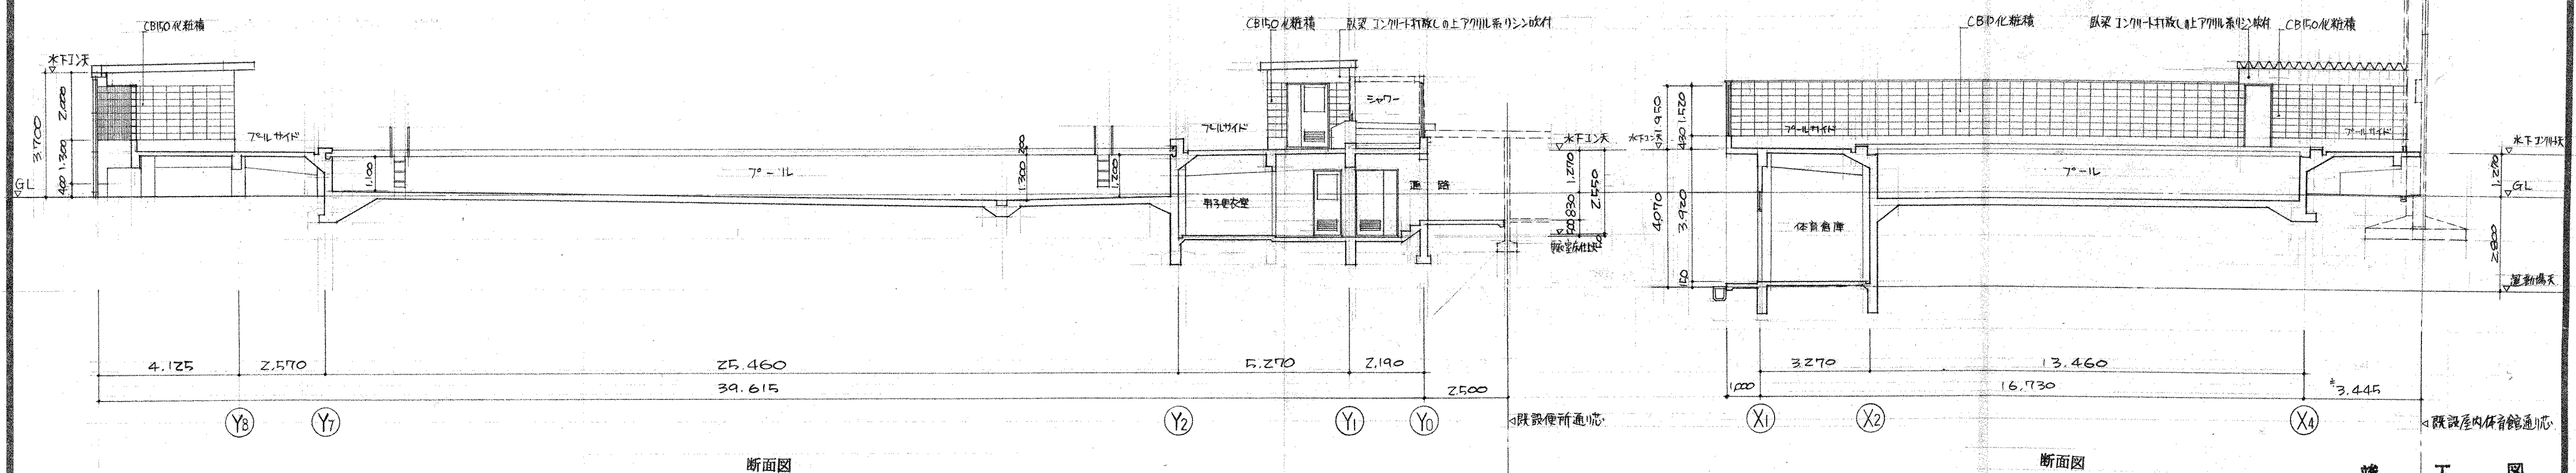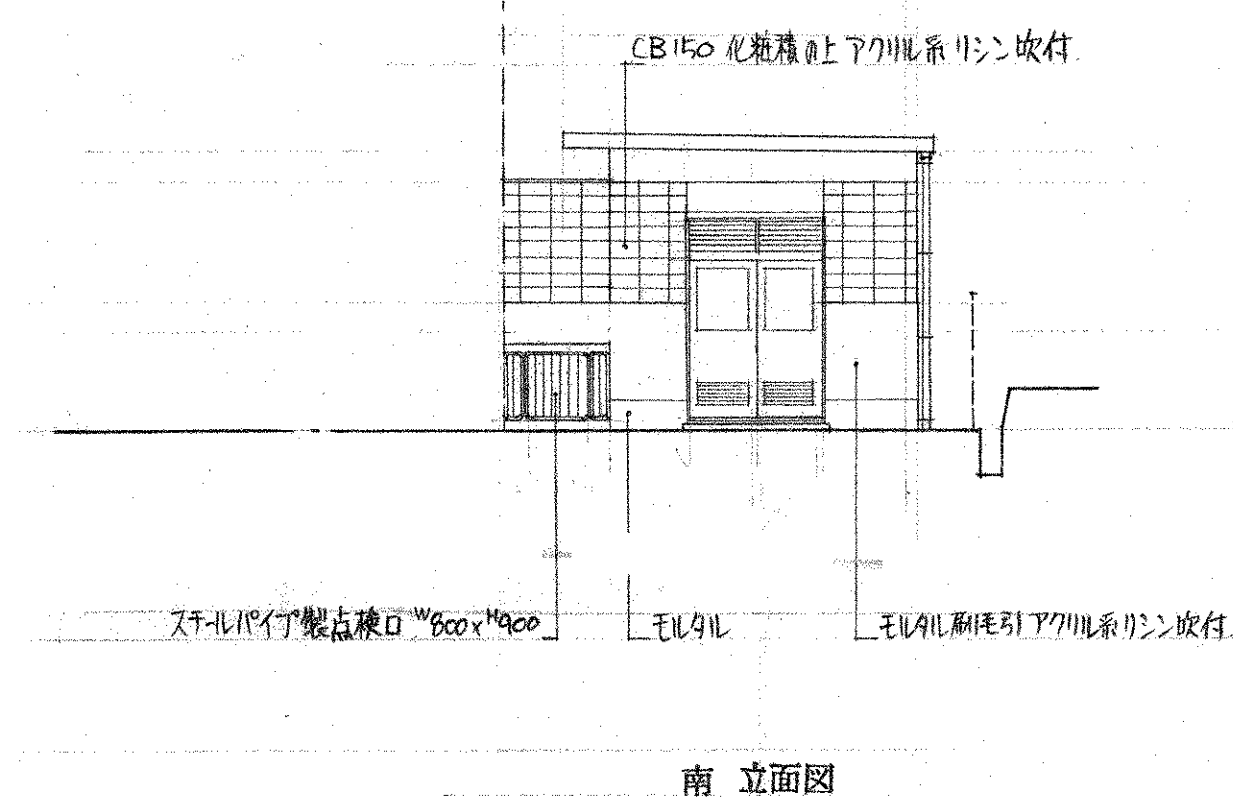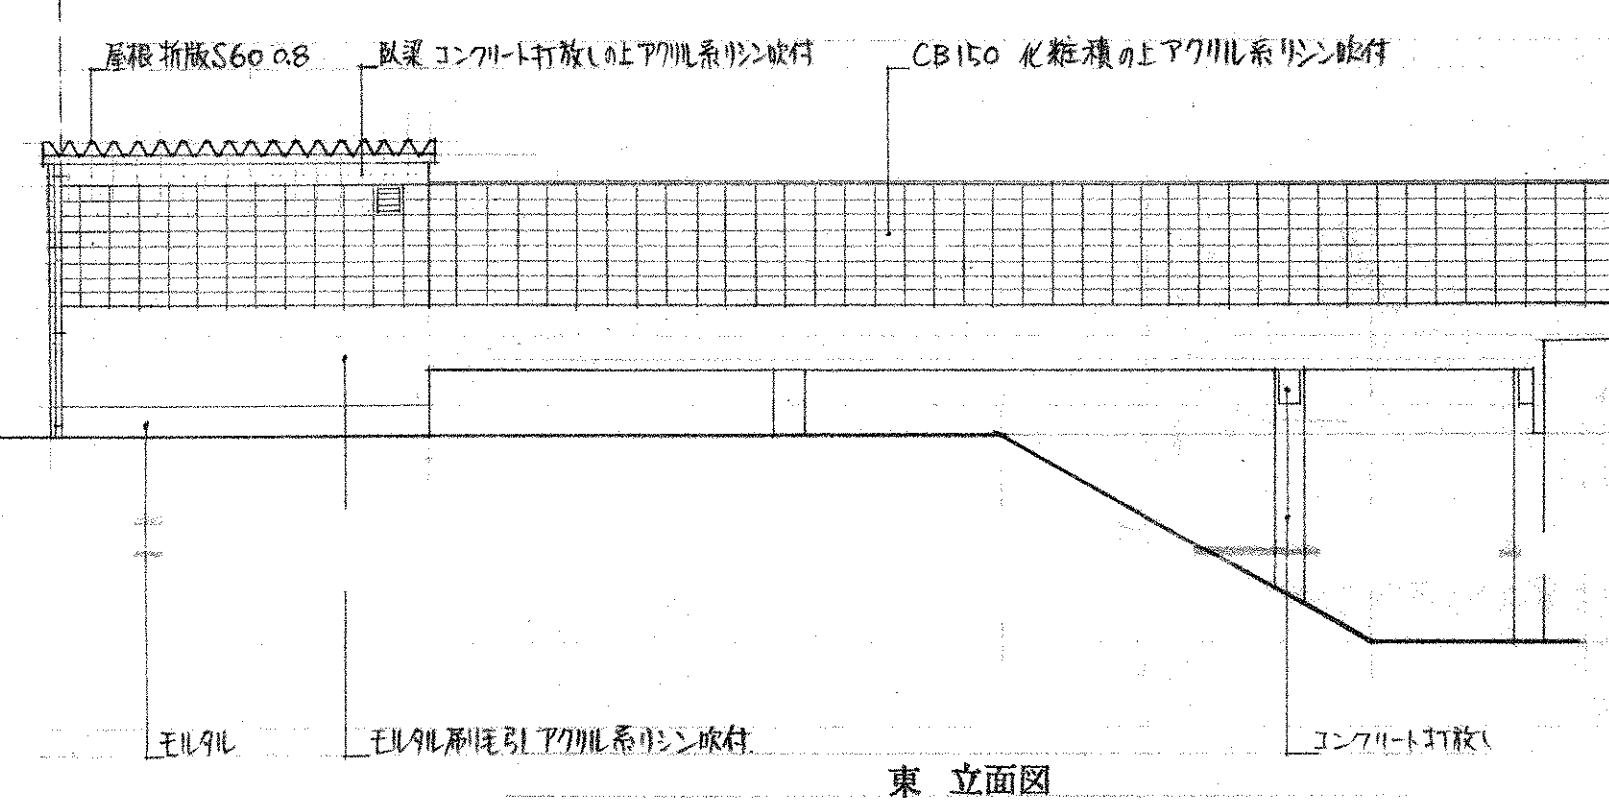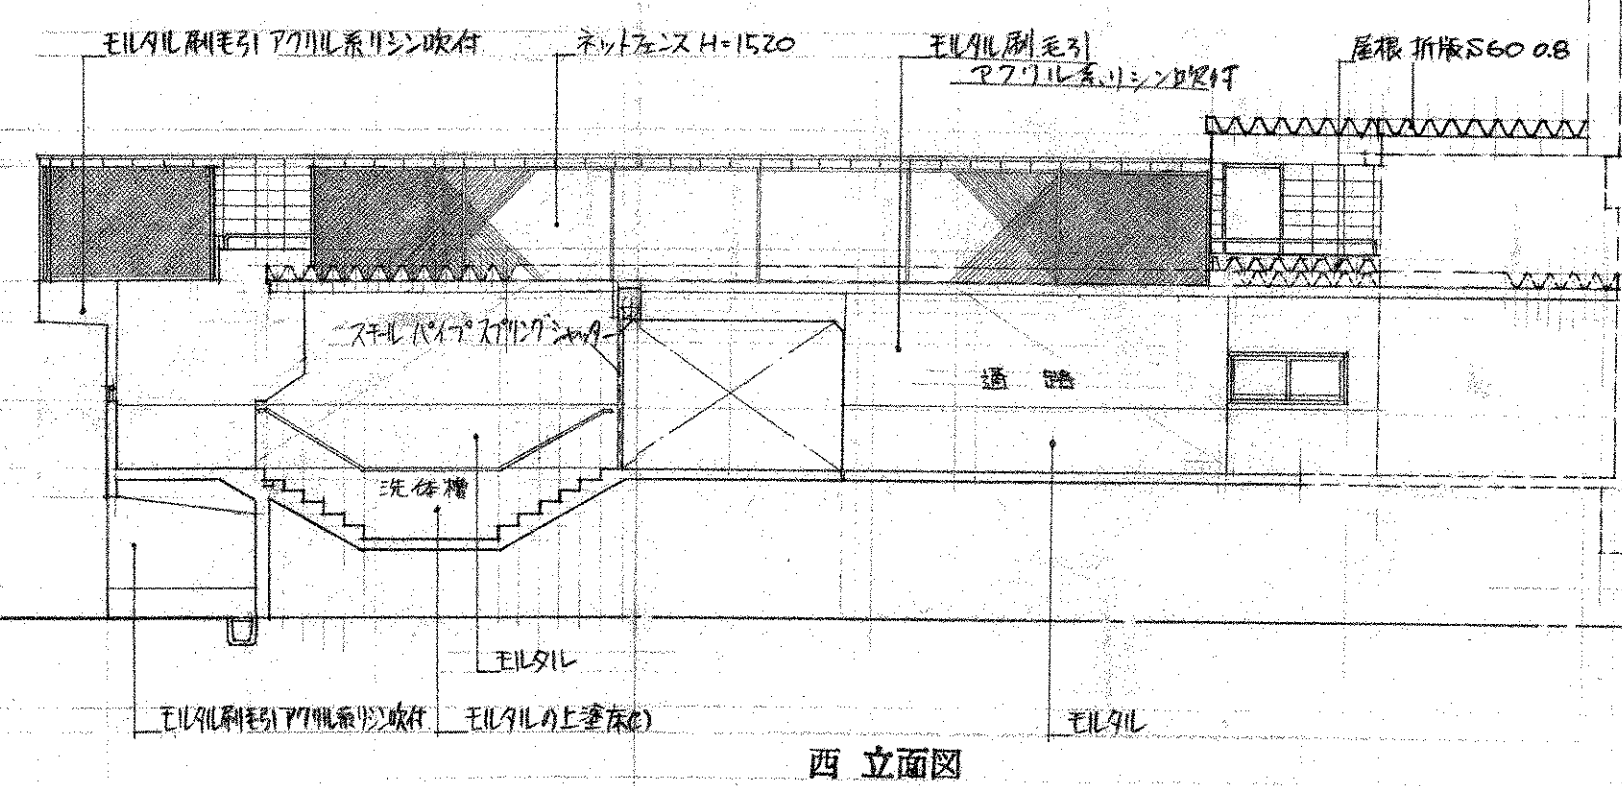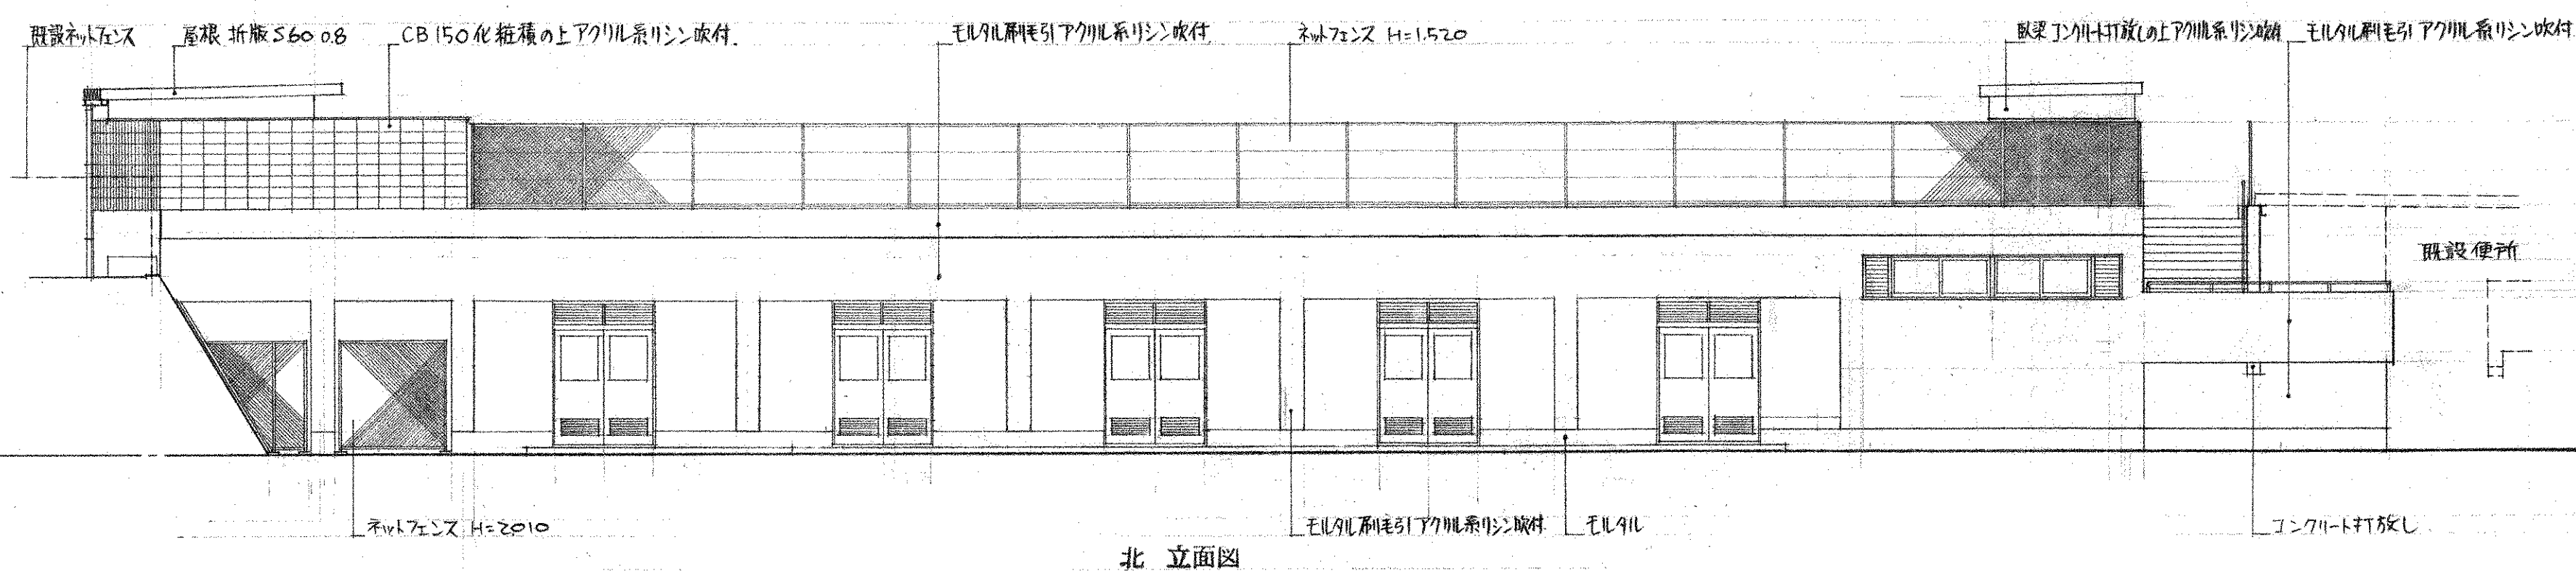

凡例		鉄骨鉄筋コンクリート壁		鉄骨コンクリート床		固定スクリーン		可動スクリーン		両開き扉		引戸		伸縮引仕切		両開窓		略幕BOX		室名札		ルーフドレン	CH	煙突		排水管		P-陶管		V-Pビニル管		HP-ヒューム管
		鉄骨鉄筋コンクリート壁		鉄骨コンクリート床		固定スクリーン		可動スクリーン		片開き扉		引戸		伸縮引仕切		片開窓		プライドBOX		非常用出入口		竪樋	D.C	ガストシュート		排水		タテバトリリング	E.V	エレベーター		
		ブロック壁		鉄骨コンクリート床		固定スクリーン		可動スクリーン		自由扉		引違戸		伸縮引仕切		片開窓		カーテンBOX		防煙たれ機		パナベトリング	E.V	エレベーター		排水		タテバトリリング	E.V	エレベーター		

[illegible]

上 工事名		図面番号	
四条市立四条曜南中学校プール新設工事		105	
図面名		紙丈	
立面図		断面図	
設計番号	設計年月日	1:100	
	50. 4.		
株式会社 小河建築設計事務所			
〒 最勝第七 登録番号第0016 小河吉之助			

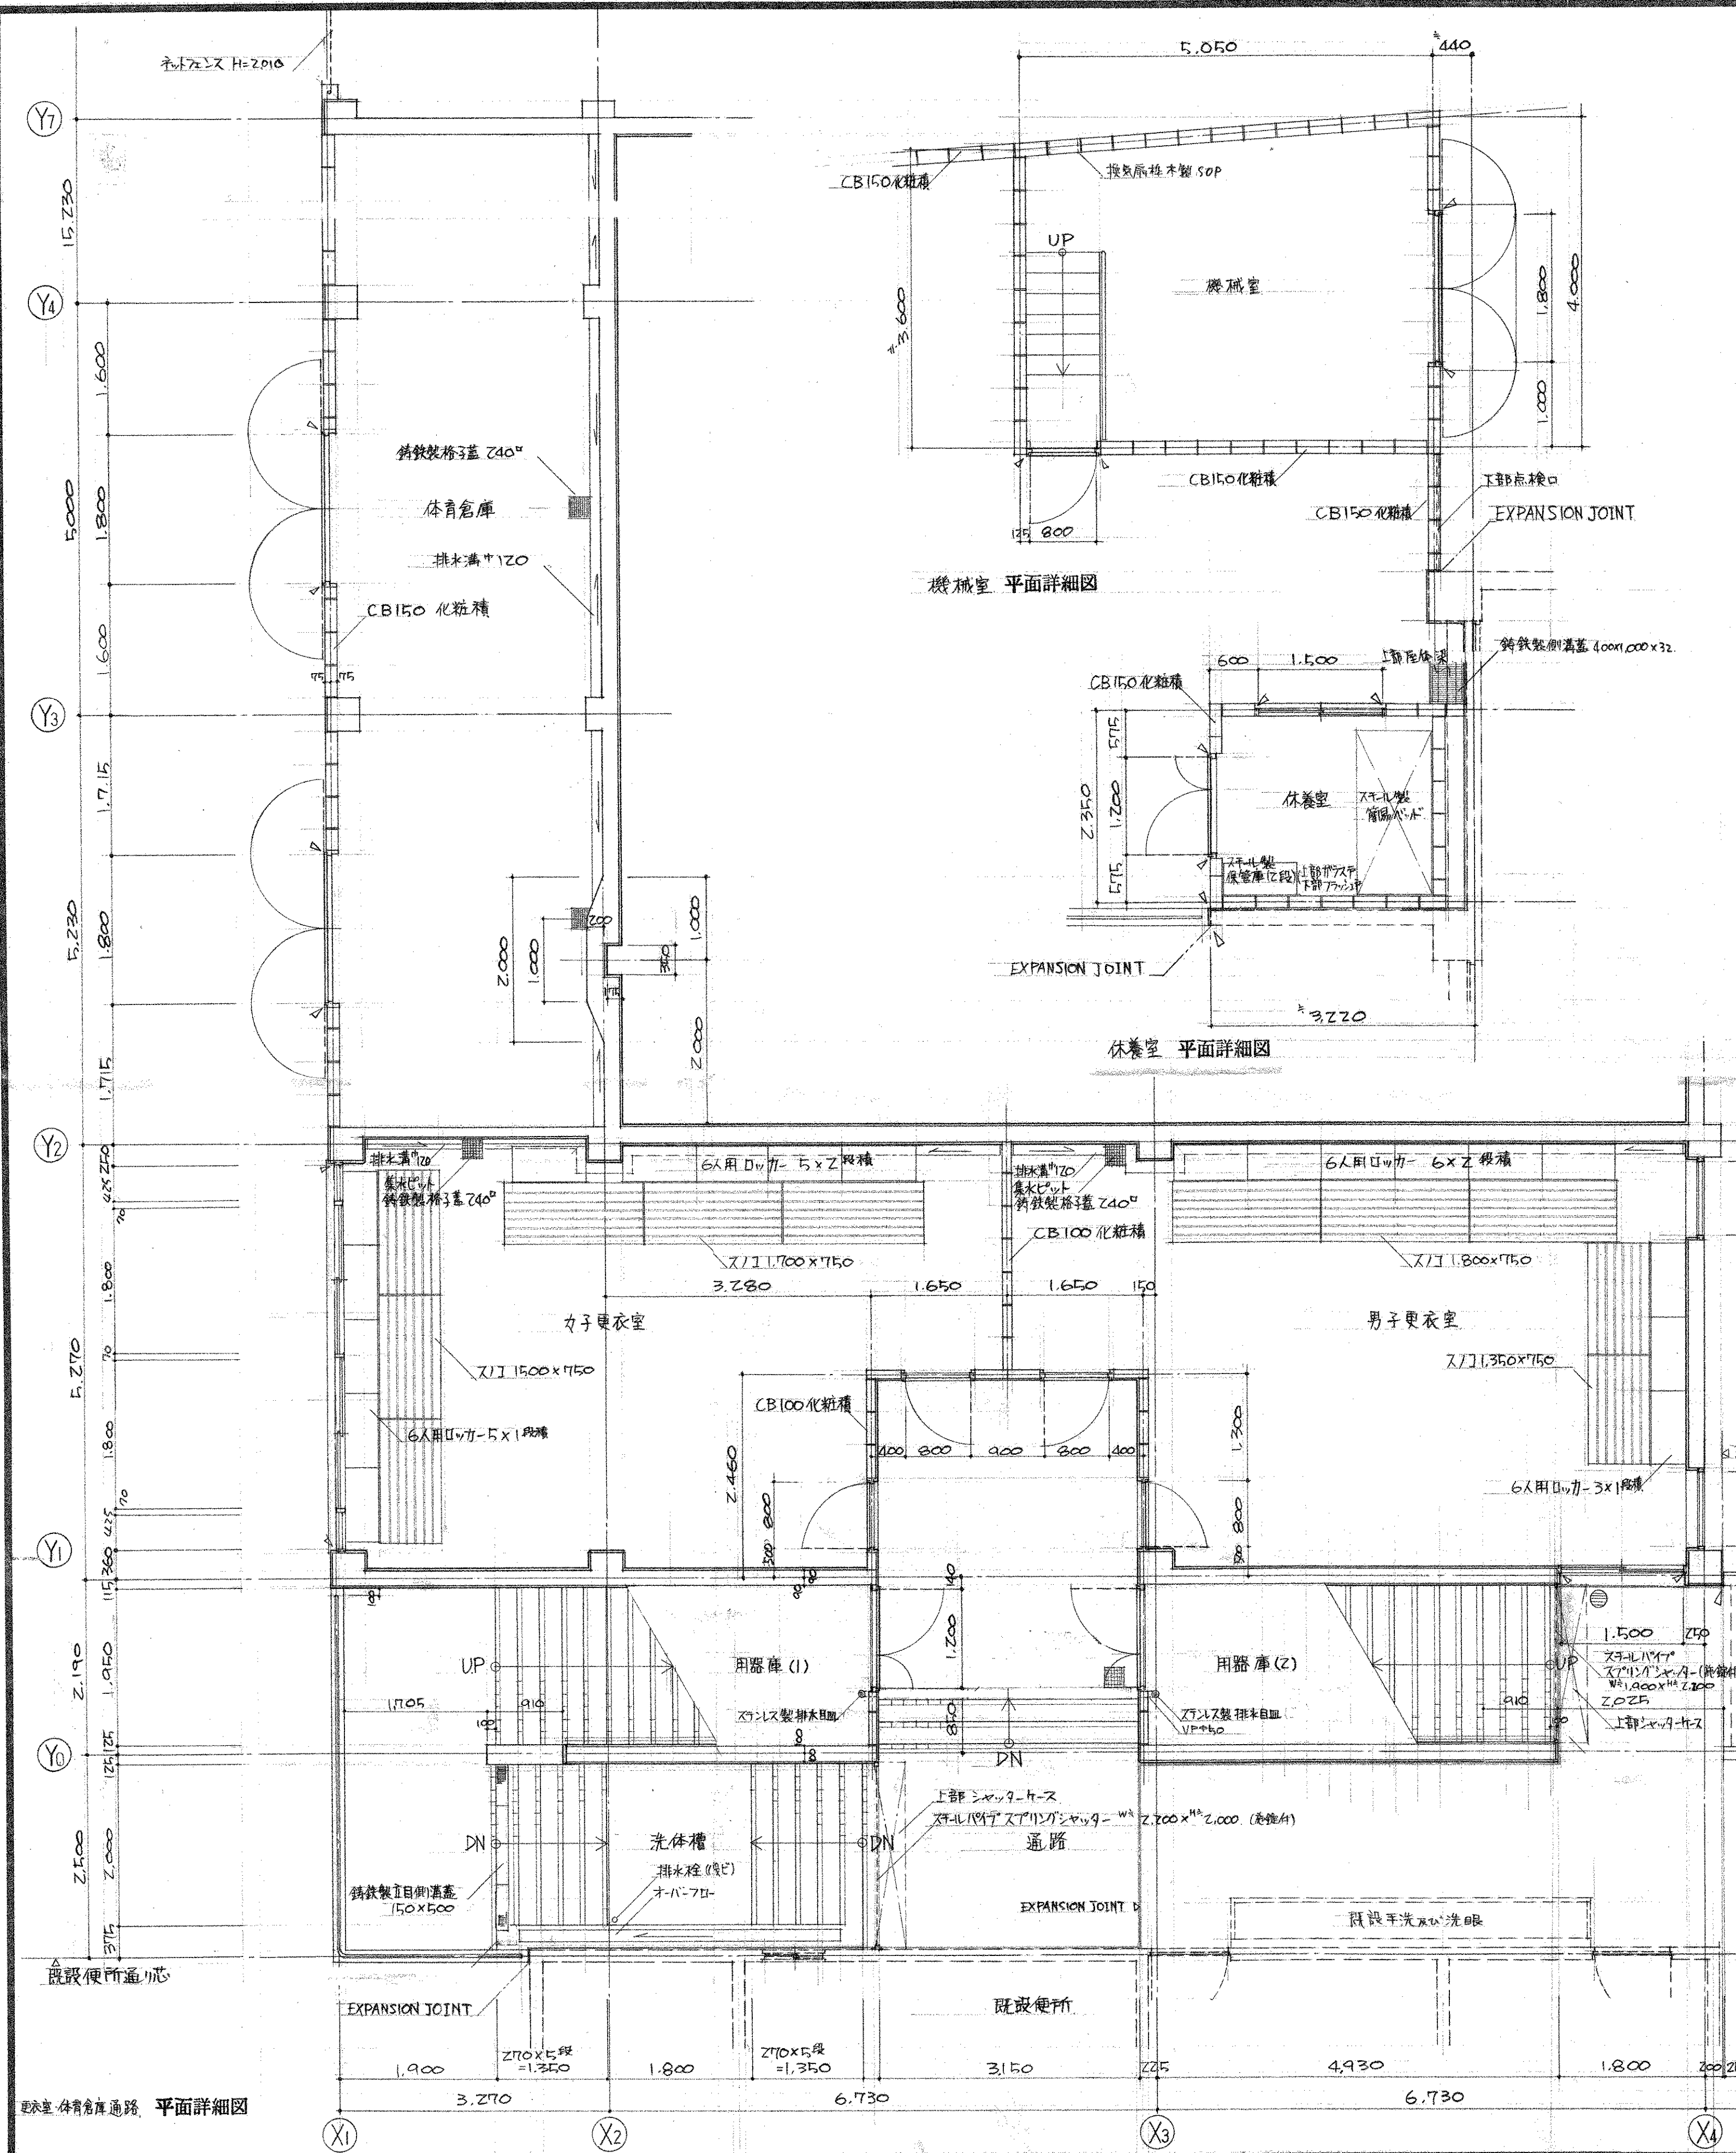


内部仕上表

部 名	床	巾 木	障 壁	天 井	備 考
男女更衣室	モルタルの上 塗床 (1)	モルタルVE H=100		モルタルVE	バニヤ板サリット打放し スリット、スチール製ロッカー、換気扇(吸込) 鉄製製格子蓋 2400
通 路	モルタル 塗床 (1) 一部段差タイル		モルタル	モルタルVE	バニヤ板サリット打放し 一部折版 SOP 塗替
用具庫 1, 2	モルタル			バニヤ板サリット打放し	バニヤ板サリット打放し ステンレス排水目皿 中10
体育器具庫	モルタル目地切		バニヤ板サリット打放し	バニヤ板サリット打放し	鉄製製格子蓋 2400
休 養 室	防水モルタルの上 塗床 (1)		バニヤ板サリット打放し	CB150 全面化粧積	折板 S-60 の 8 面カラー フェルト10% 工場貼
機 械 室	防水モルタル 段差タイルノスリットタイル		モルタル	CB150 全面化粧積	折板 S-60 の 8 面カラー 手摺
プールの床	モルタル防水の上 塗床 (2)		モルタル防水の上 塗床 (2)		排水金所鉄製製格子蓋 タタココスランタイル タタココスランタイル タタココスランタイル
プールのサイド	モルタル防水の上 塗床 (3)				アクリルコスランタイル アクリルコスランタイル アクリルコスランタイル
足洗場シャワー	モルタル防水の上 塗床 (3)				鉄製製格子蓋
洗 体 槽	防水モルタル 塗床 (3) 段差タイルノスリットタイル		防水モルタル 塗床 (2)		ステンレスパイプ ステンレスパイプ
階 段	モルタル防水の上 塗床 (3) 縁タイル		モルタル	モルタルVE	手摺 ステンレスパイプ ステンレスパイプ

外部仕上表


外壁 本体	モルタル刮毛引、アクリル系リシン吹付、一部 CB150 化粧積、アクリル系リシン吹付、一部モルタルVE、ネットフェンス H=1520、H=2010
休息室 窓枠	CB150 化粧積、一部 CB150 化粧積、一部アクリル系リシン吹付、一部モルタル刮毛引、アクリル系リシン吹付、壁施：硬質塩ビ管 φ75 SOP、フカシ金物 φ1200 程度
障 壁	モルタル

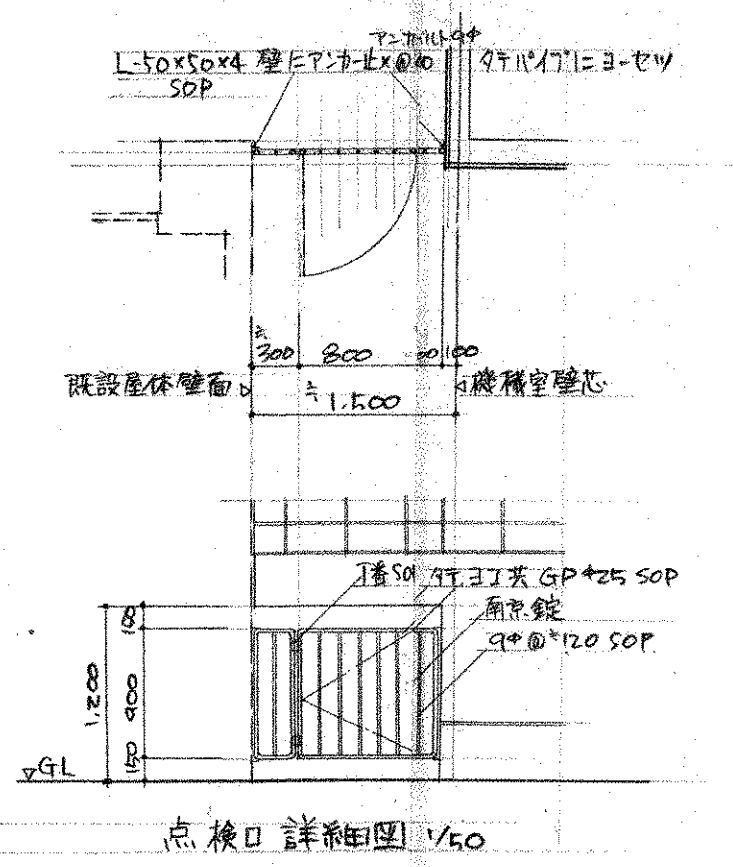

点検口詳細図 1/50

(注) 新設工事に伴う既存建築物の破壊等については全て現況に復旧工事。

工事名	四條市立四條畷南中学校プール新設工事	図面番号	106/
図面名	仕上表 平面詳細図	縮尺	1:50
設計者	設計年月日	50. 4.	
株式会社 小河建築設計事務所			
1 級建築士 登録番号第 8016 号 小河 吉 之 郎			

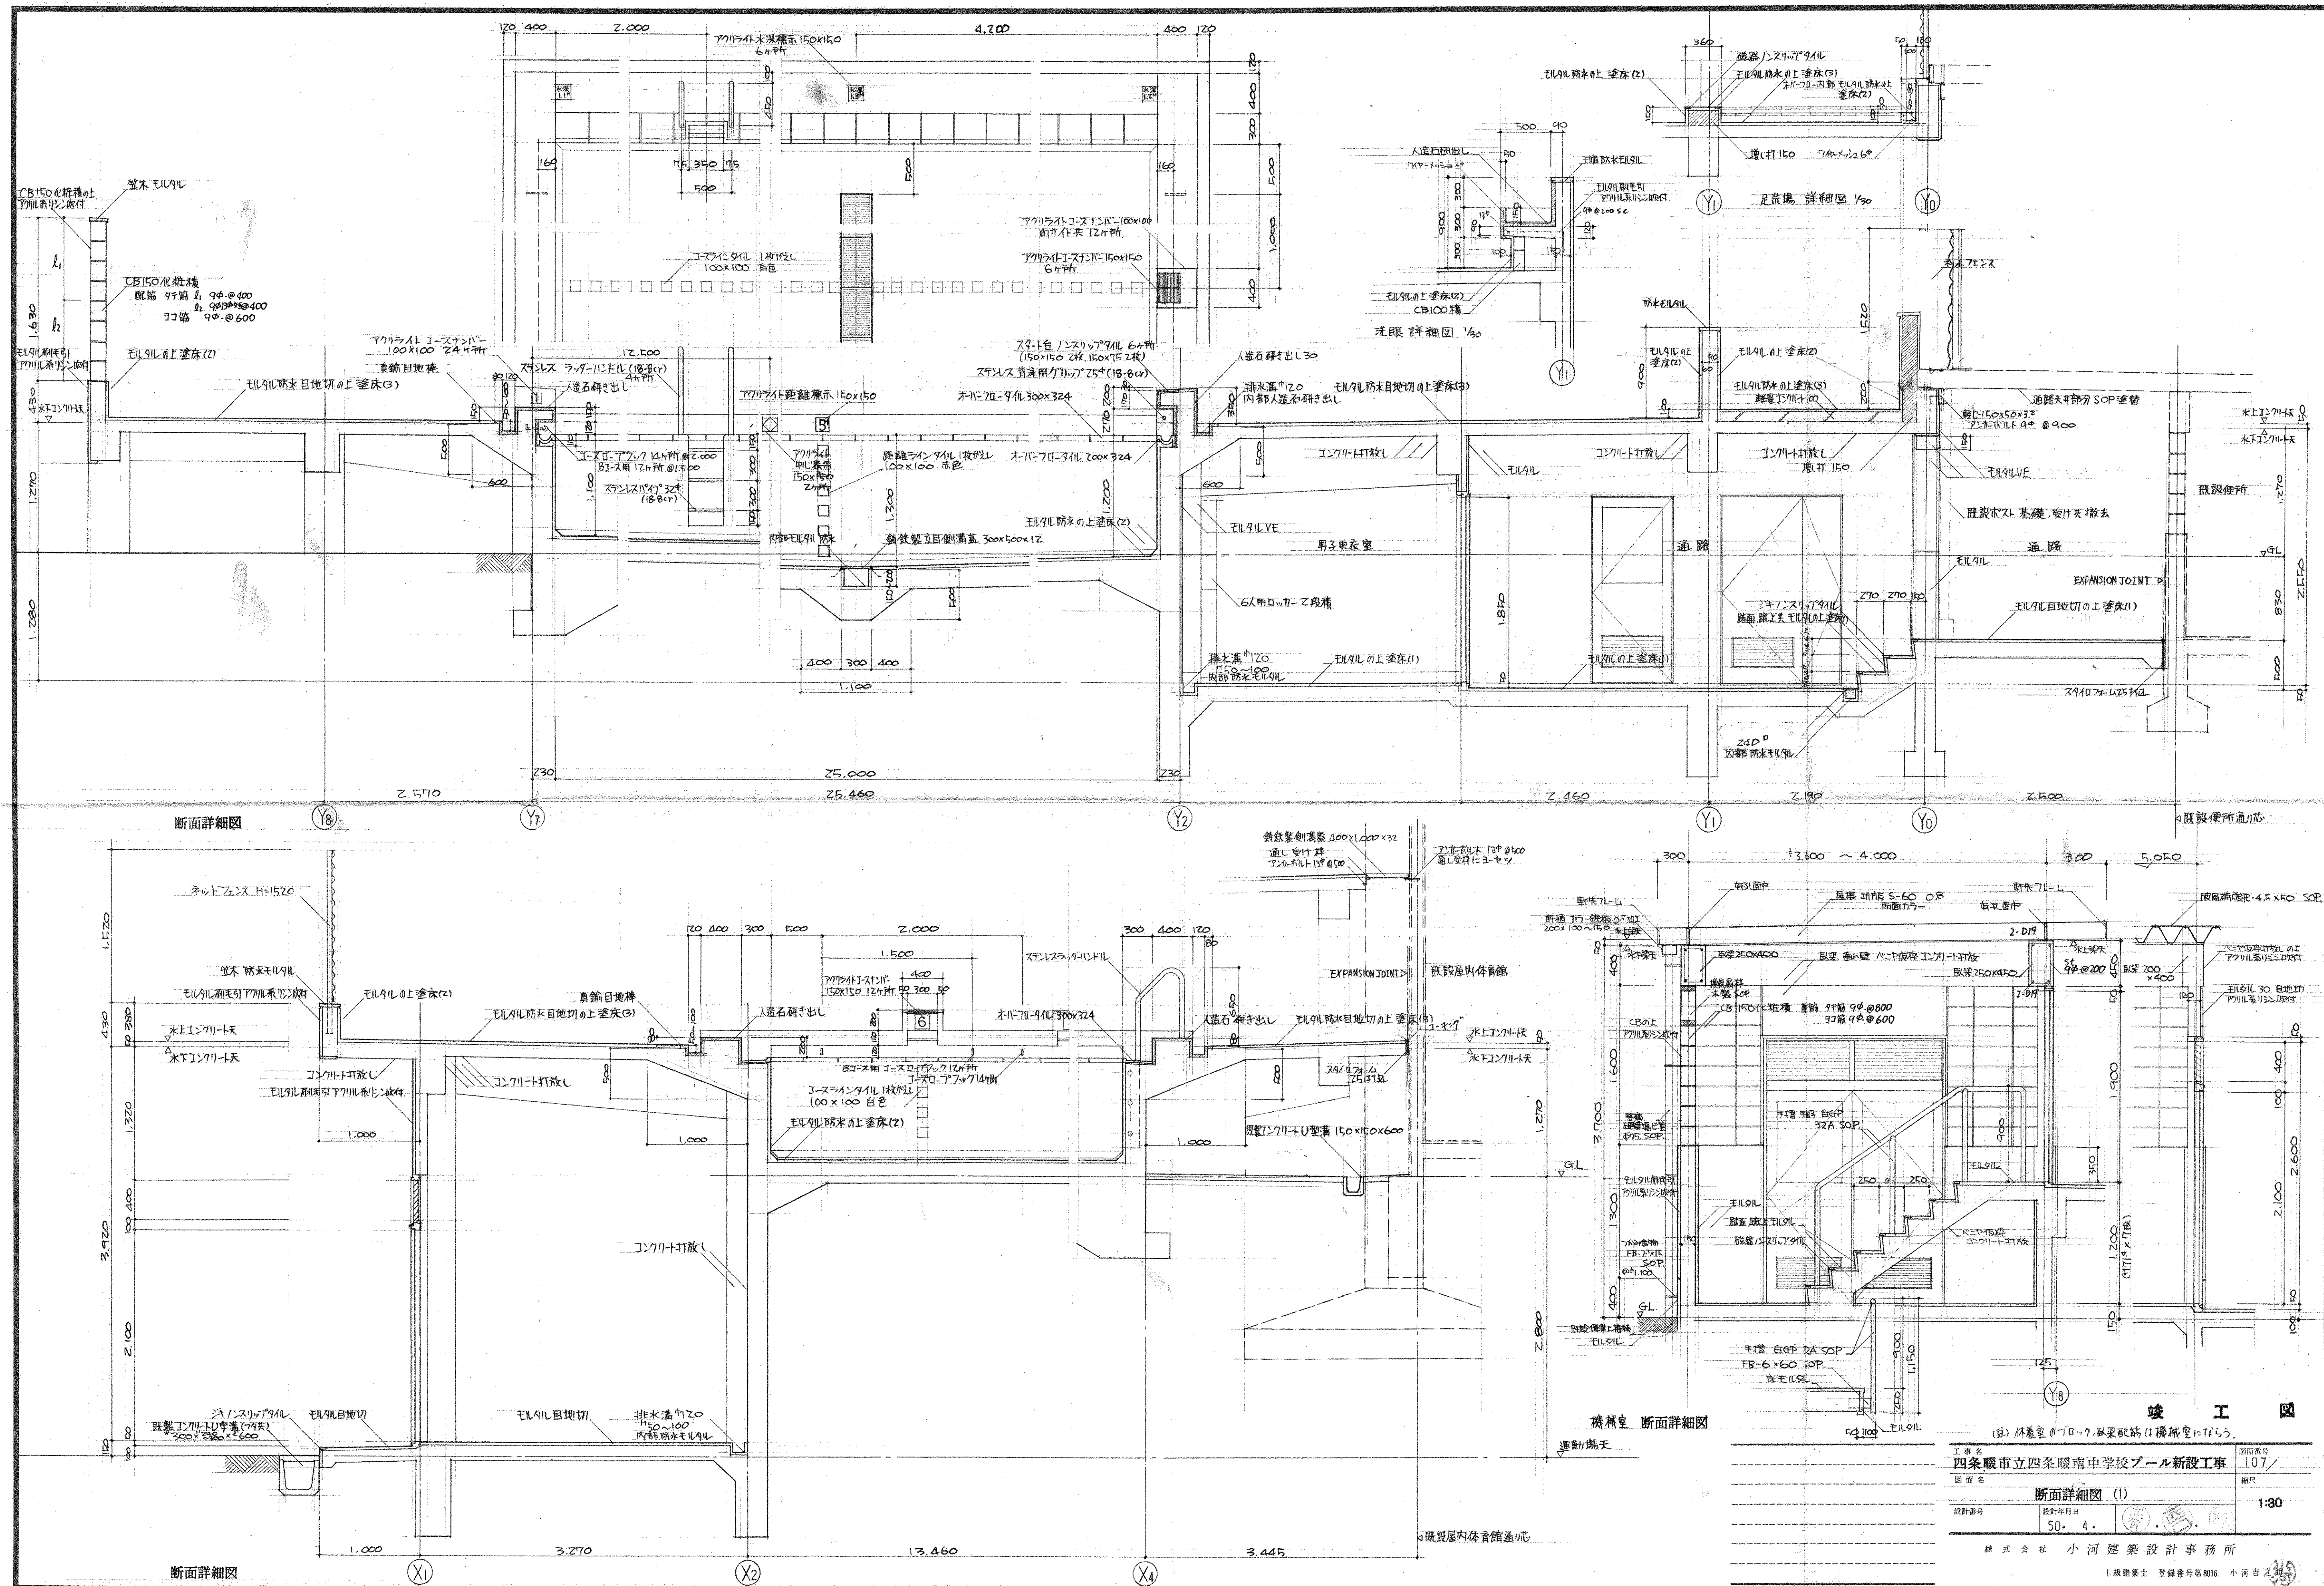

竣工図






図面名 断面詳細図 (I) 縮尺 1:30

設計年月日 50. 4.

株式会社 小河建築設計事務所

1級建築士 登録番号第8016 小河吉之

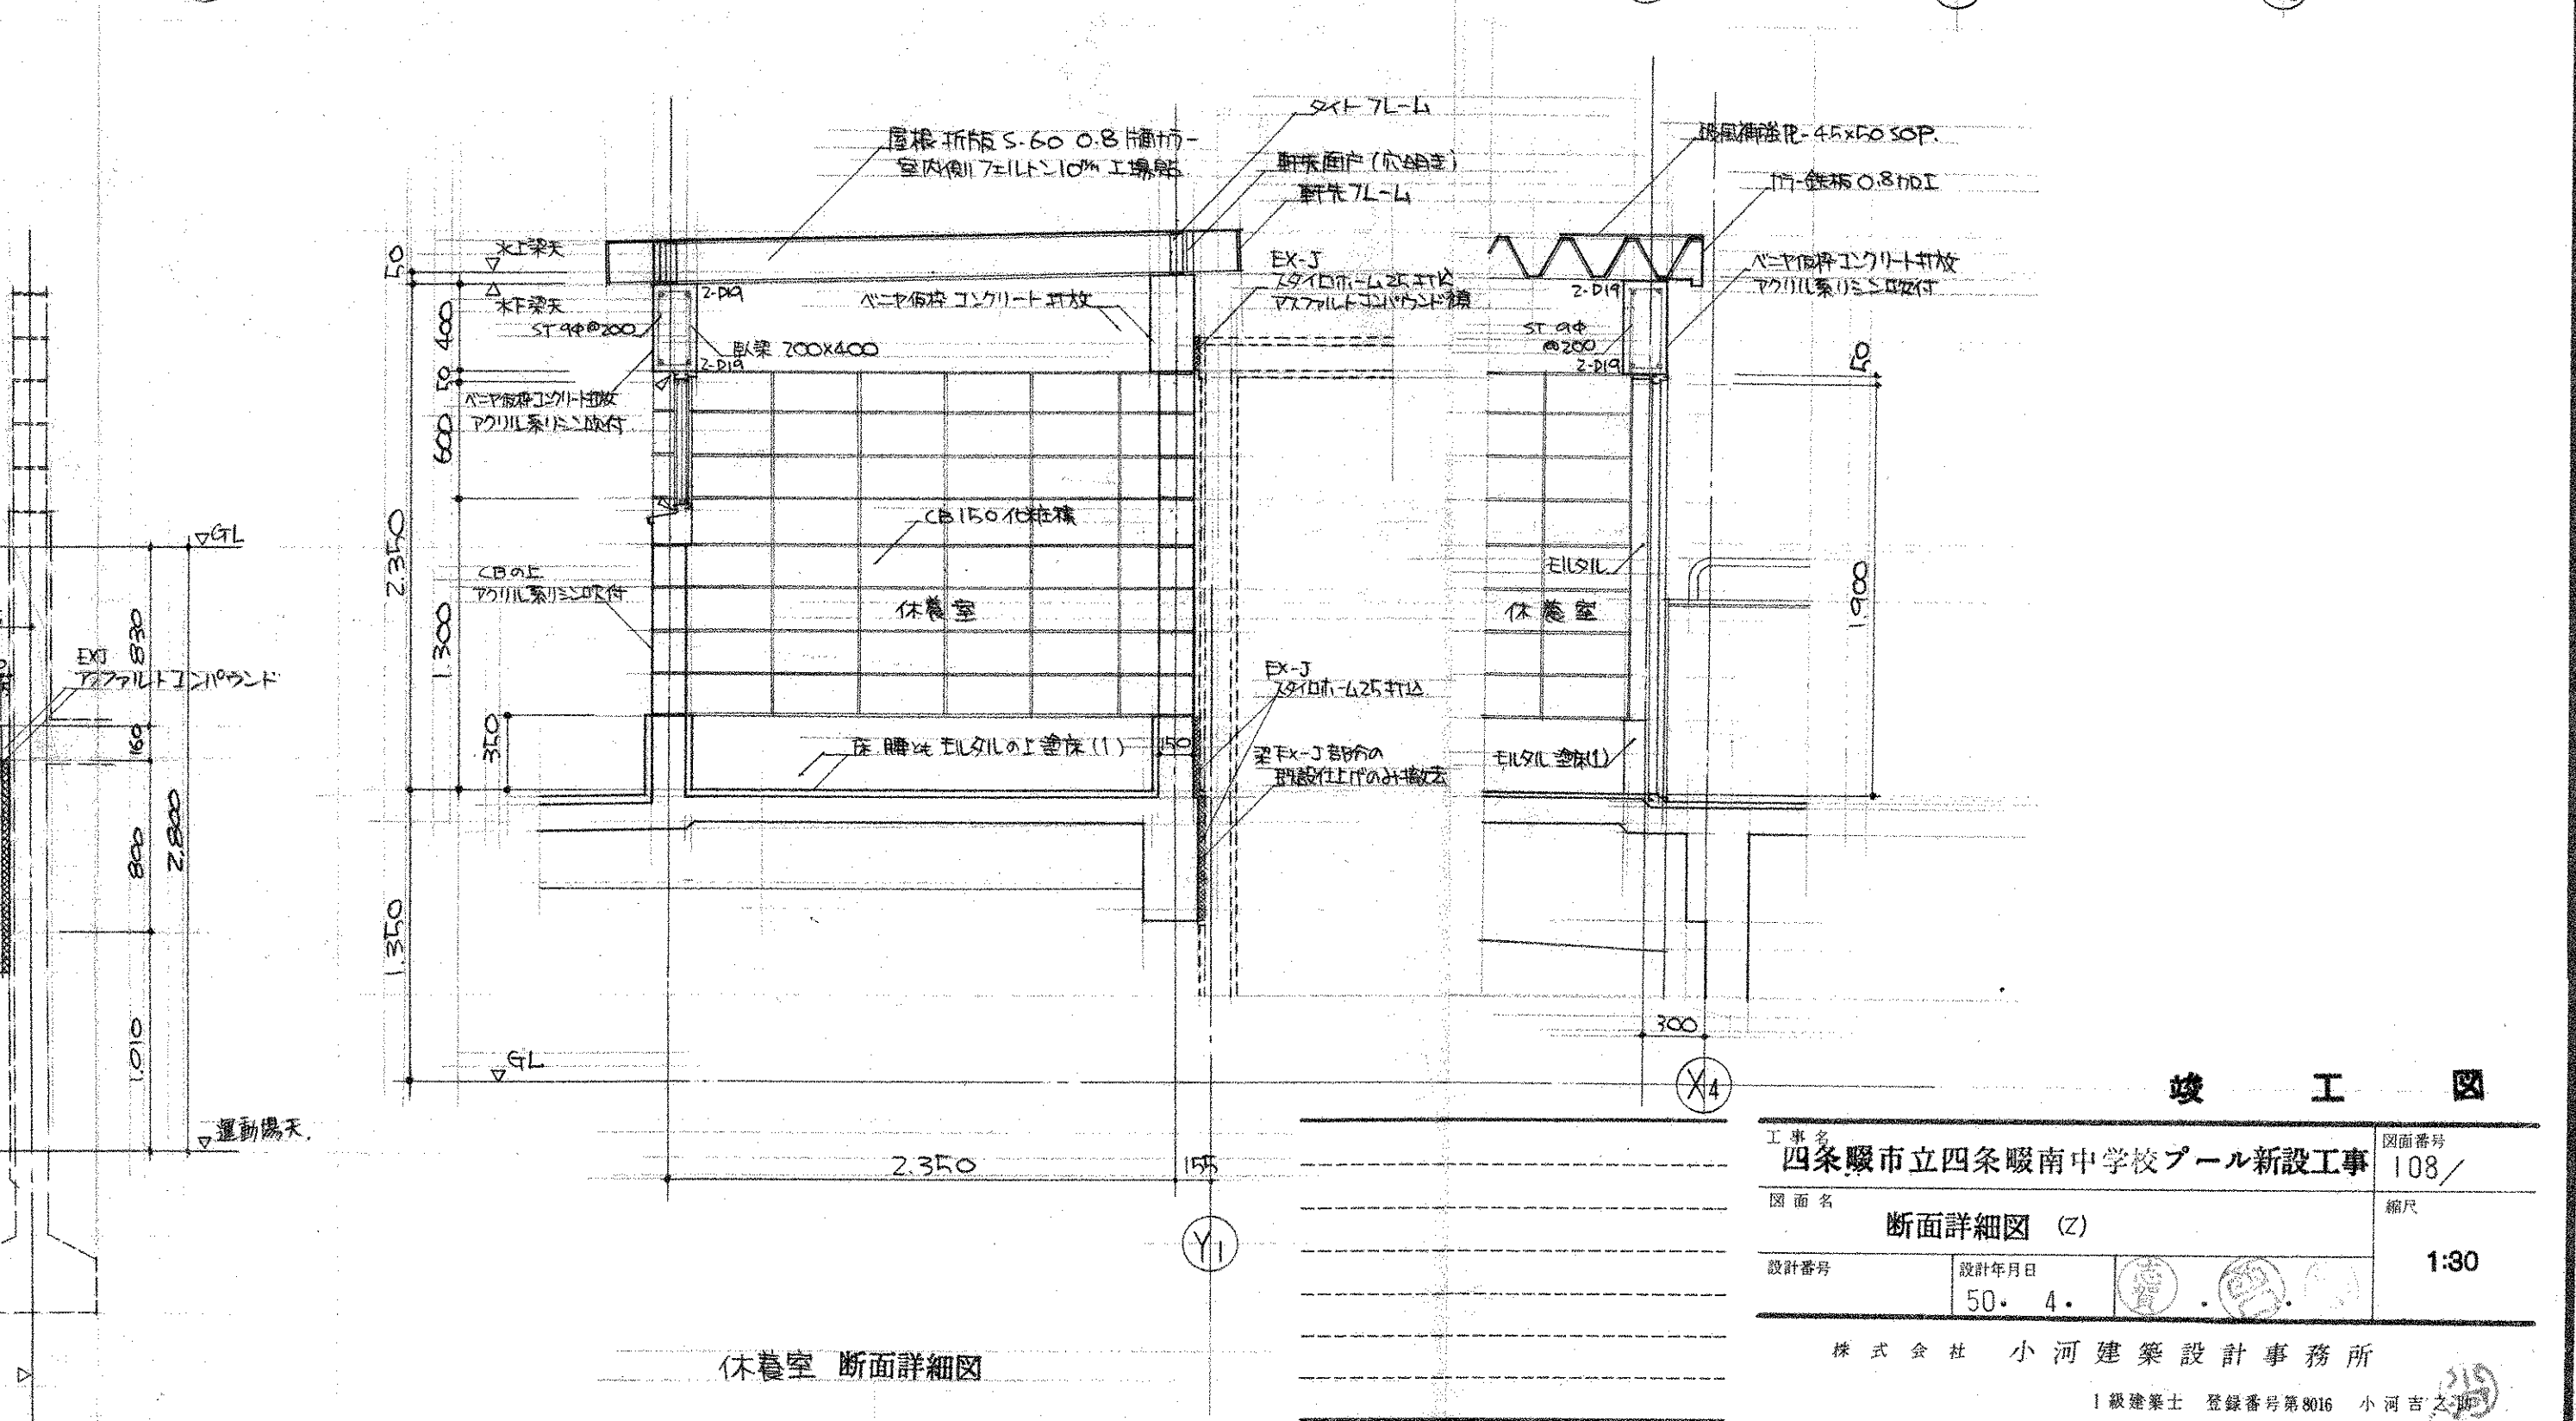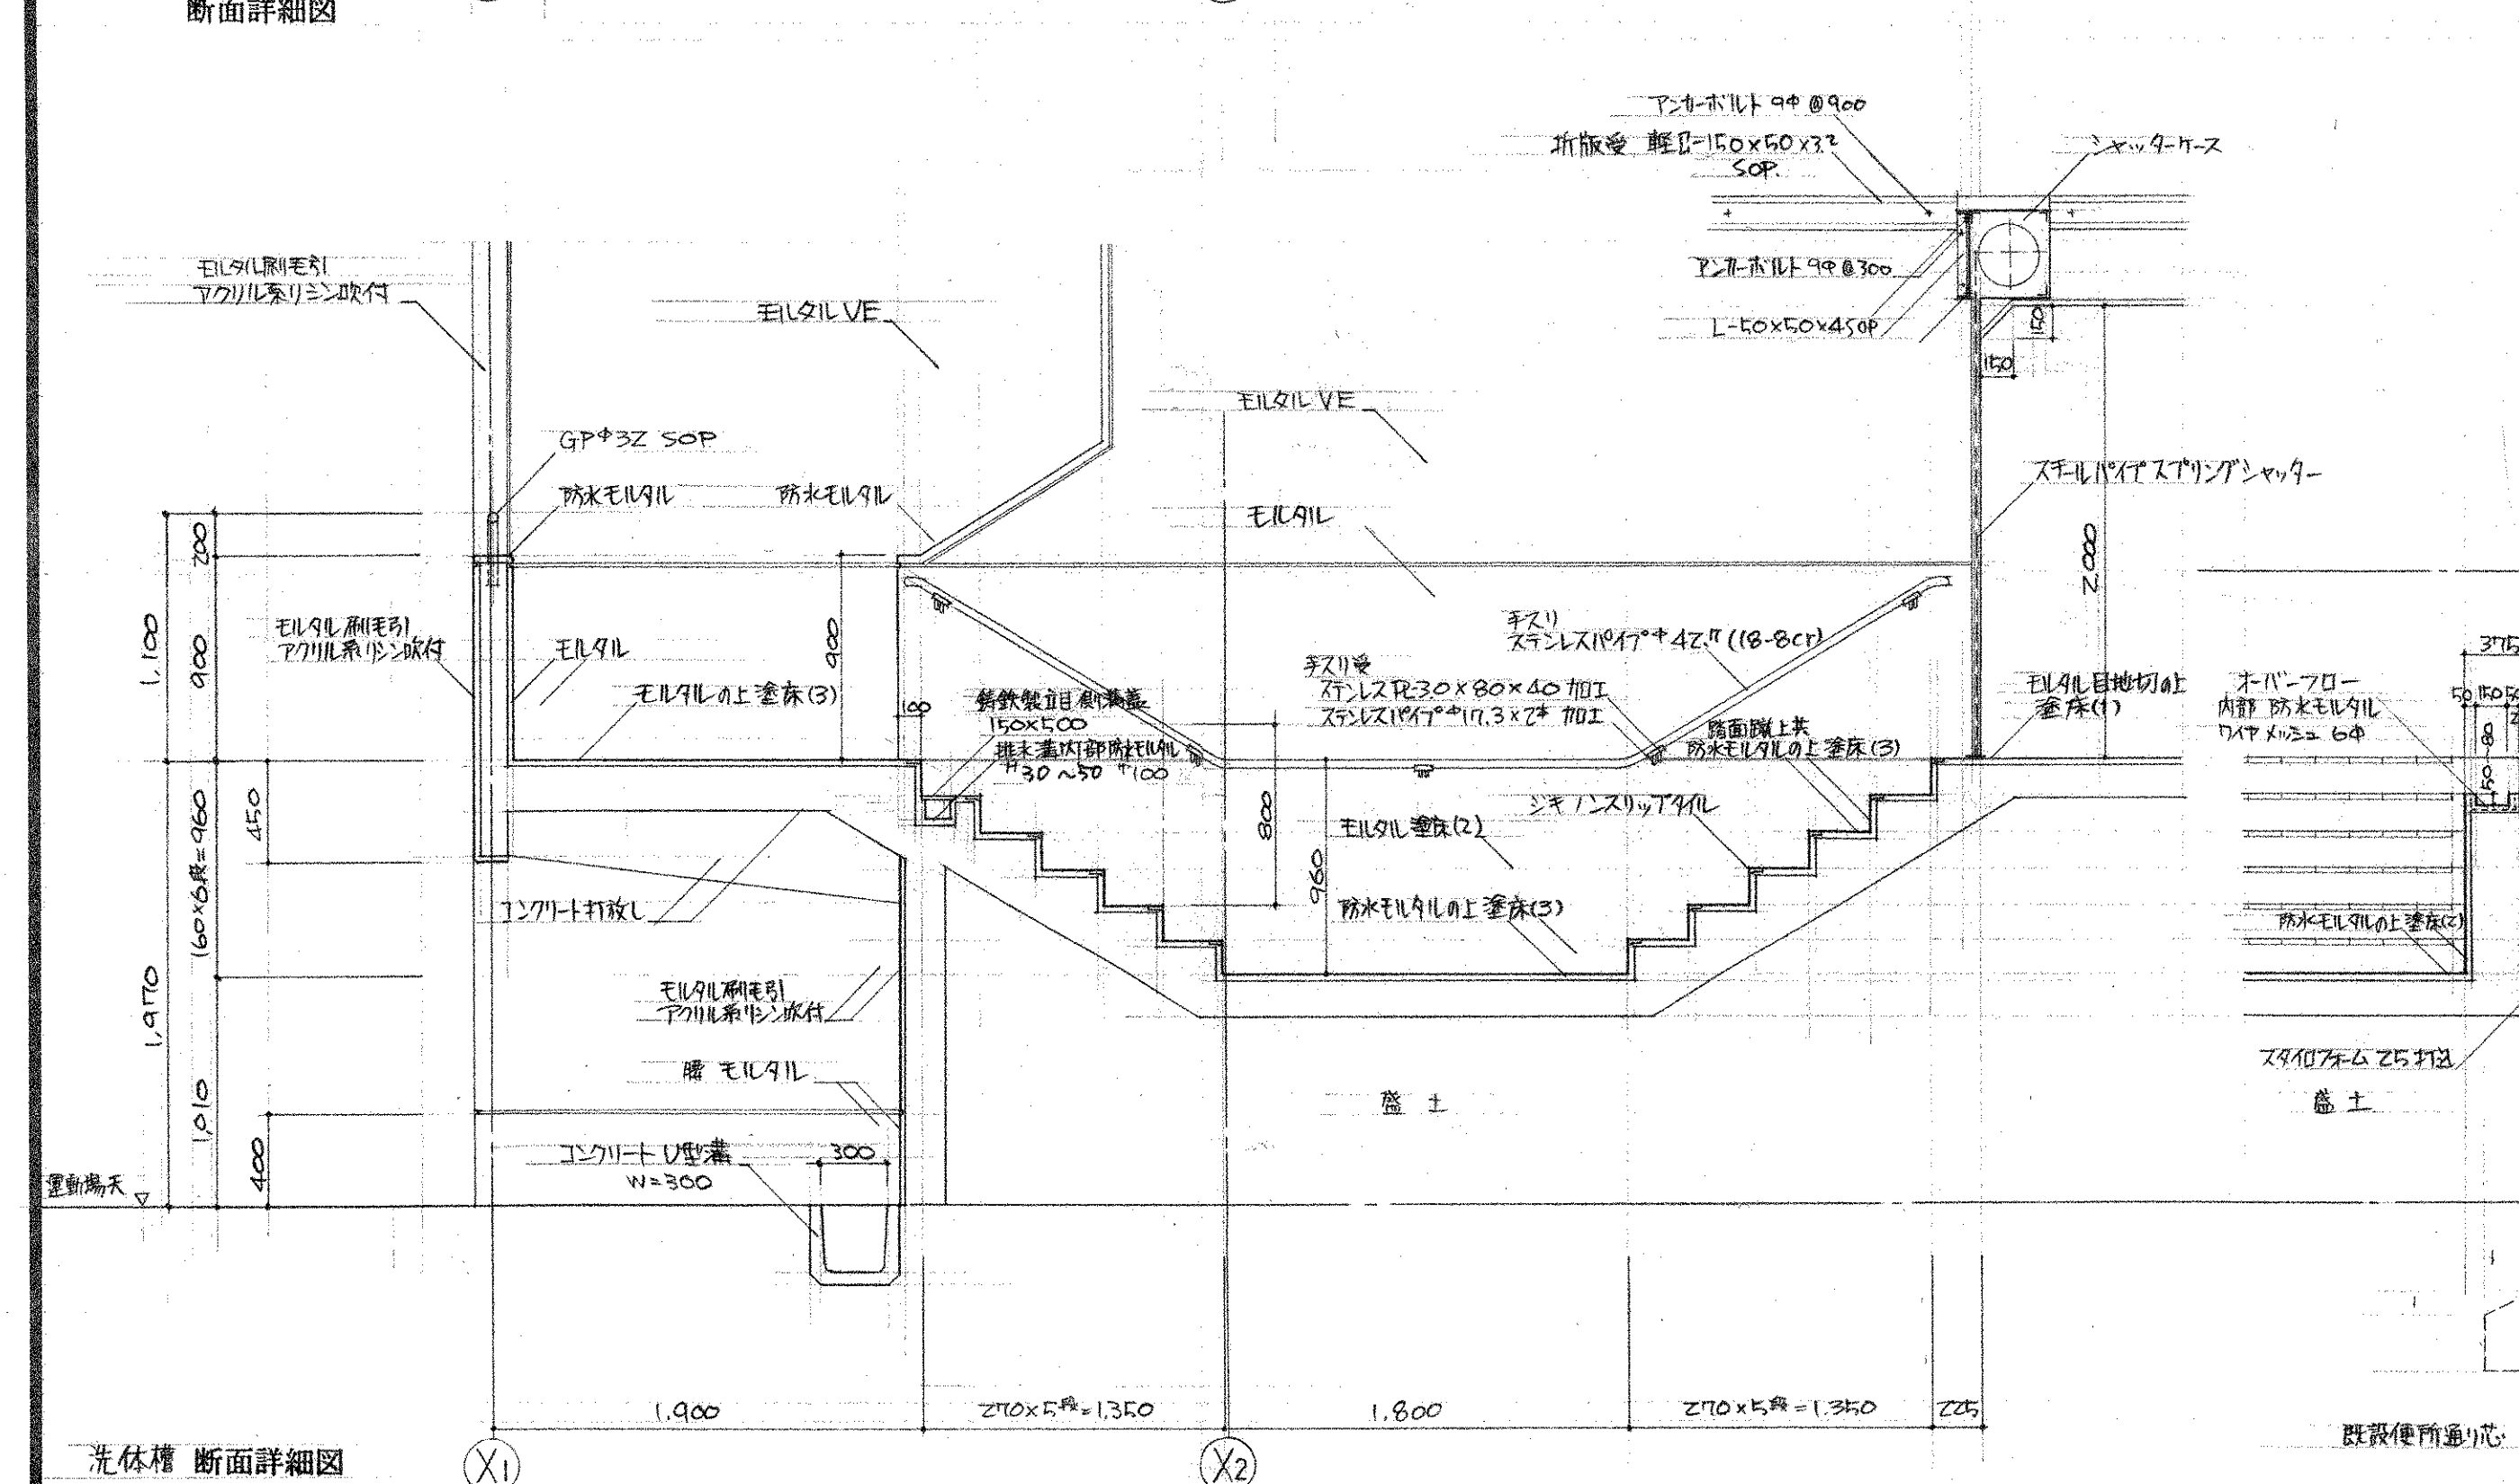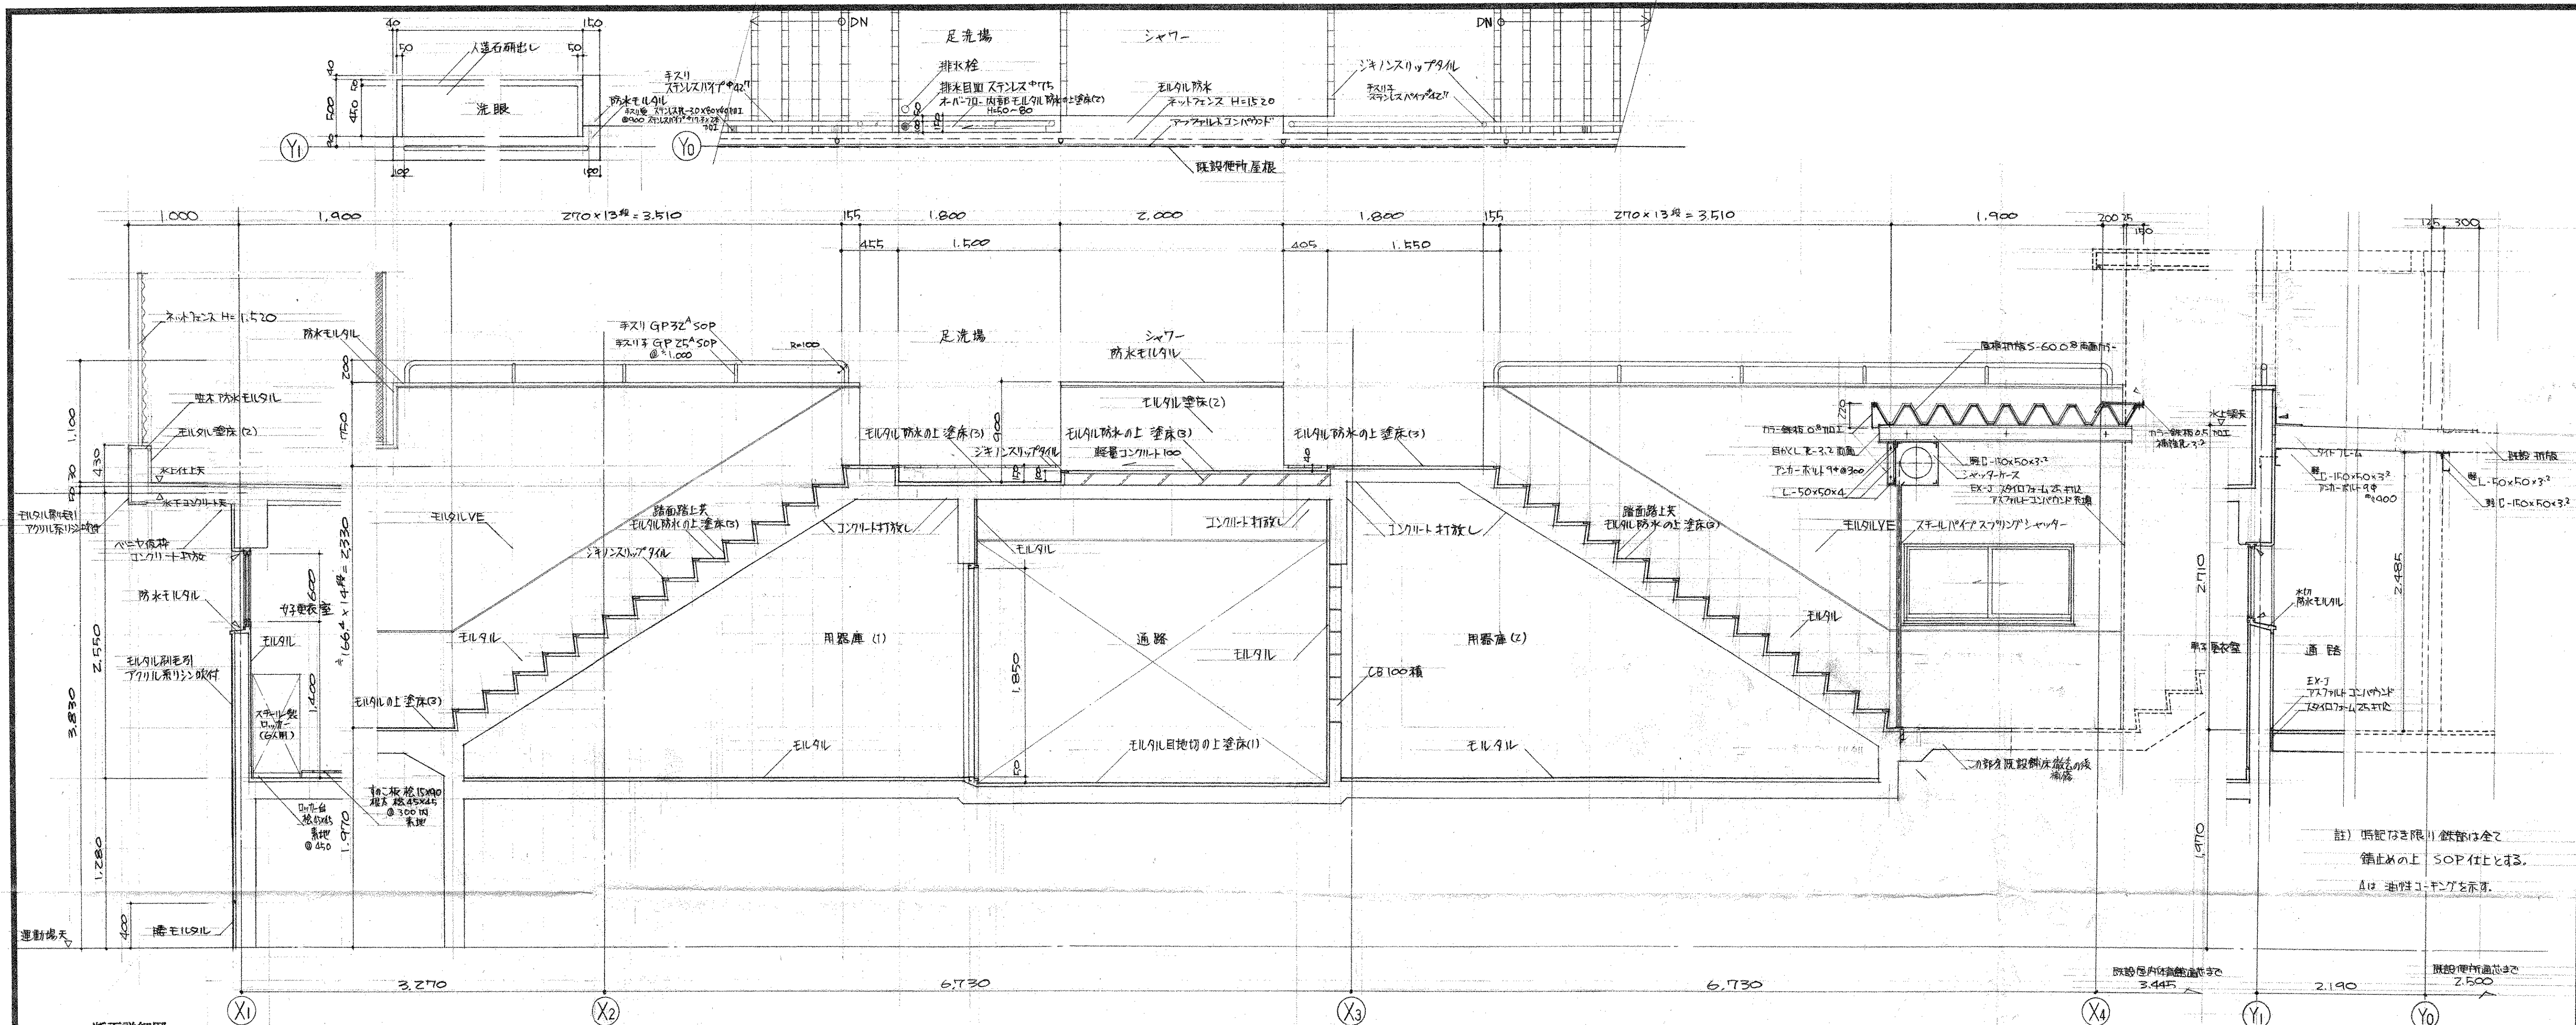

共通事項

鉄筋の断面表示

記号	●	○	◎	⊗	⊙			
普通丸鋼	φ13	φ16	φ19	φ22	φ25	φ28	φ32	
異形丸鋼	D10	D13	D16	D19	D22	D25	D28	D32

重ね継手及定着長さ

鉄筋の種類	スリットの有無	S1	S2
普通丸鋼	有	40d	30d
	無	35d	20d
異形丸鋼	有	50d	30d
	無	40d	25d
普通コンクリート	有	60d	35d

鉄筋の折曲げ標準

かぶり厚さ

一般の場合	打ちコンクリート外側に面する部分
床版単純部	2cm以上
耐力壁	3cm以上
柱・梁	4cm以上
上に接する部分	5cm以上
基礎	6cm以上

相隣鉄筋間隔及継手の位置

700以下の場合

700以上の場合(異形鉄筋のみ)

圧接の場合

異形鉄筋の定着・継手部は700を設ける箇所

- 柱の隅隅部(耐力壁の隅隅部)に主筋、柱筋の最上端
- 梁(地中梁を除く)の出筋にある主筋
- 壁の出筋にある鉄筋
- 定着の主筋
- 片持梁主筋の先端部

(注) ⊗印鉄筋は700付鉄筋

杭仕様

- 杭種
- 杭径
- 杭長
- 杭耐力
- 試験杭
- 継手
- 杭本数
- 杭工法
- 載荷試験

7所とし試験方法は特記による

杭の処理

構造一般適用事項

- 鉄筋
- コンクリート
- 地盤
- 設計耐力
- 高力棒
- 工間

7所とし試験方法は特記による

土質柱状断面図

地下水位 ボーリング工事 昭和46年4月20日


柱

普通丸鋼の場合

異形丸鋼の場合

H.O.P.P.の折り方

柱の二重配筋

梁

普通丸鋼の場合

異形丸鋼の場合

小梁の場合

片持梁の場合

あばら筋の折法

階段

片持スラブ型

二辺固定スラブ型

床版

鉄筋継手中心の位置及継手長さ

床版上の開口部	床版下の開口部
短辺方向	短辺方向
長辺方向	長辺方向

床の開口部補強要領

変着長さの2倍定着長の配筋

土間コンクリートの取合

持出しスラブ開口部補強筋(上端筋)


段違い床版

壁の開口部補強要領



配筋標準図

設計事務所 株式会社 小河建築設計事務所

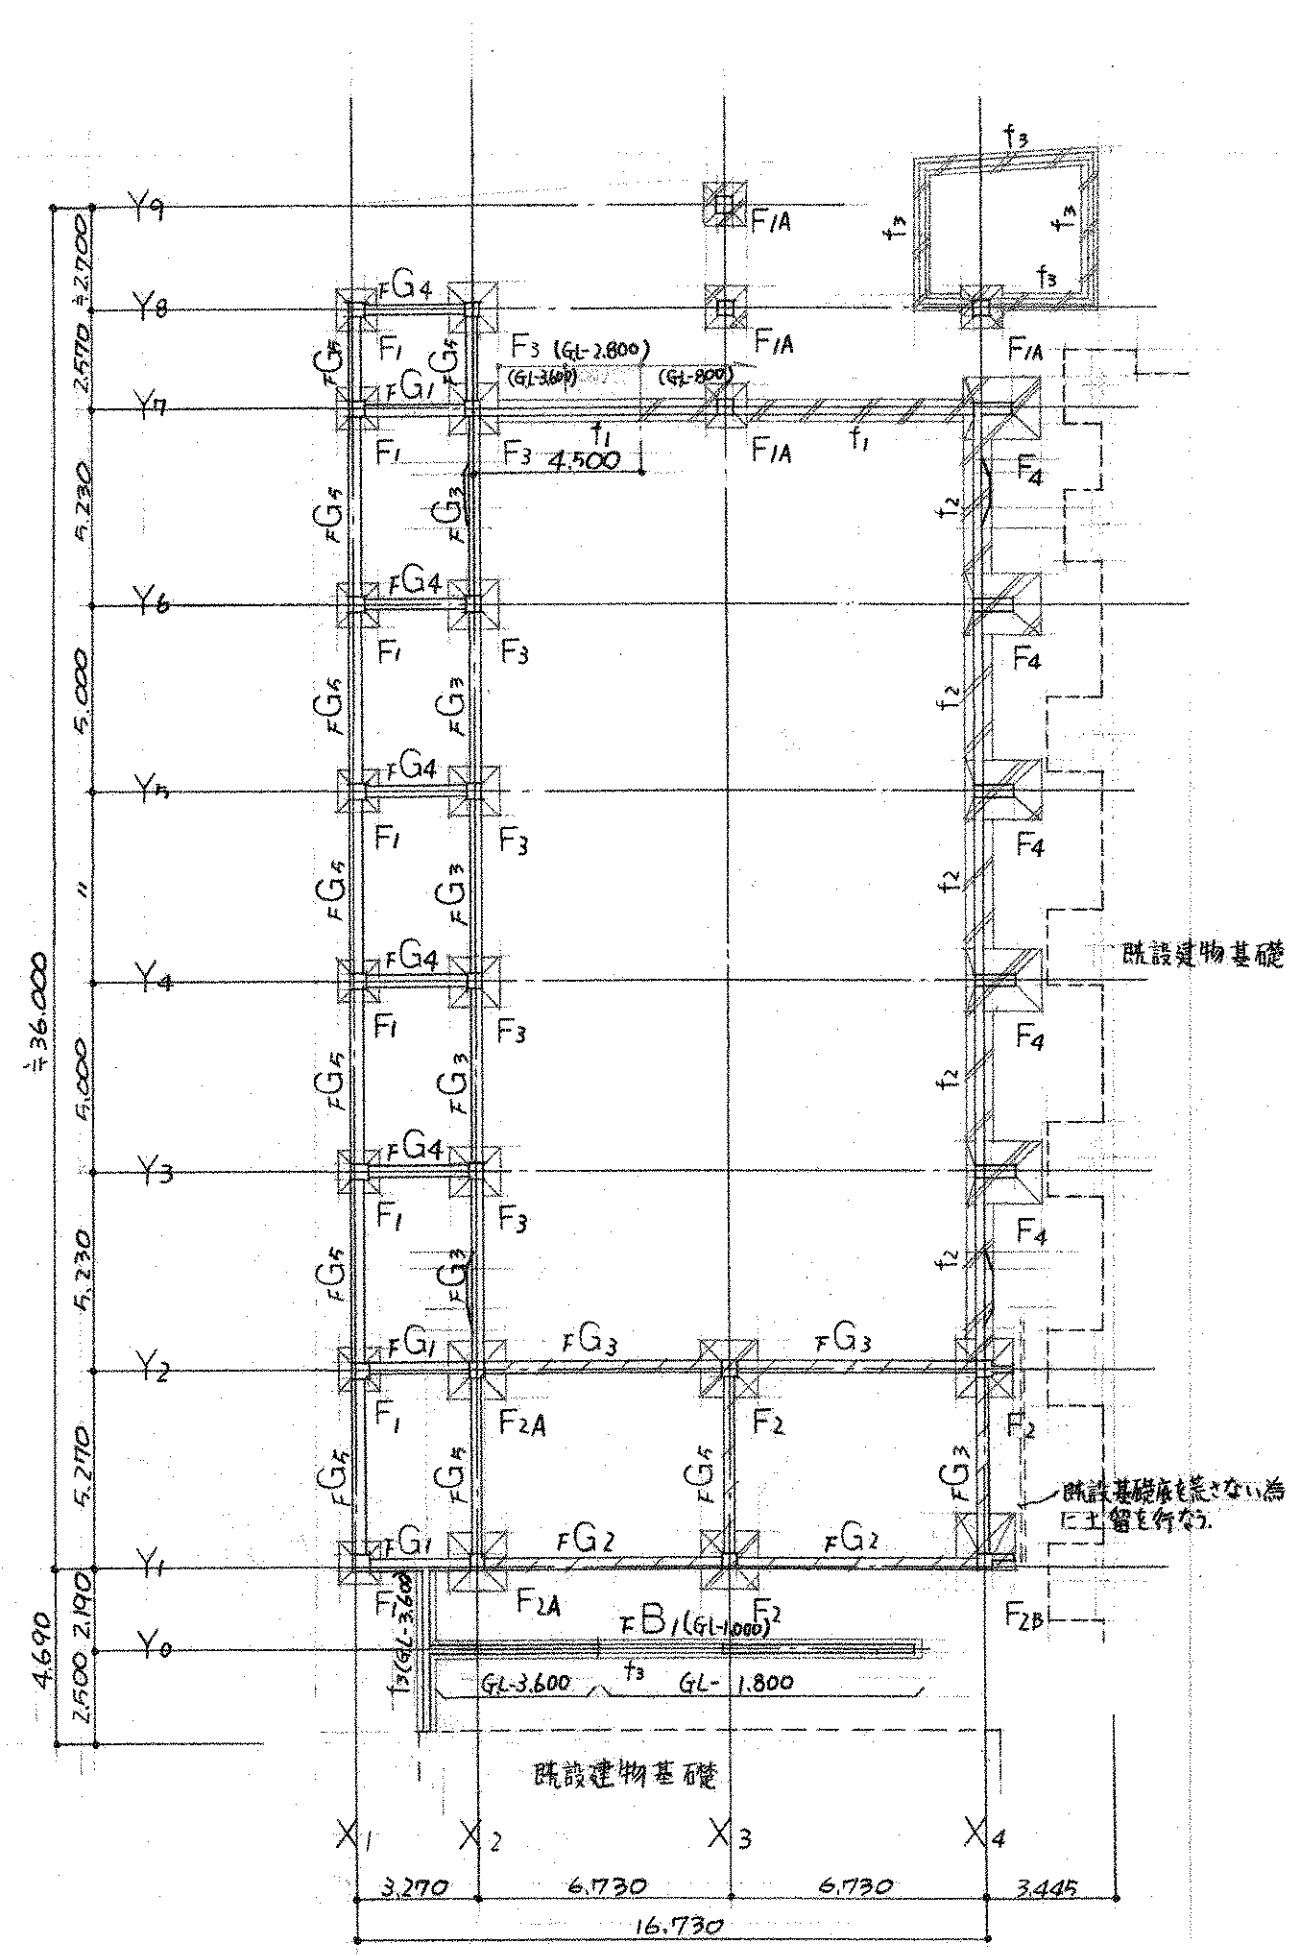

1) 地中梁底 基礎底

一般	→ GL-2.800	→ GL-3.600
	→ GL-1.450	→ GL-2.250
	→	→ GL-800

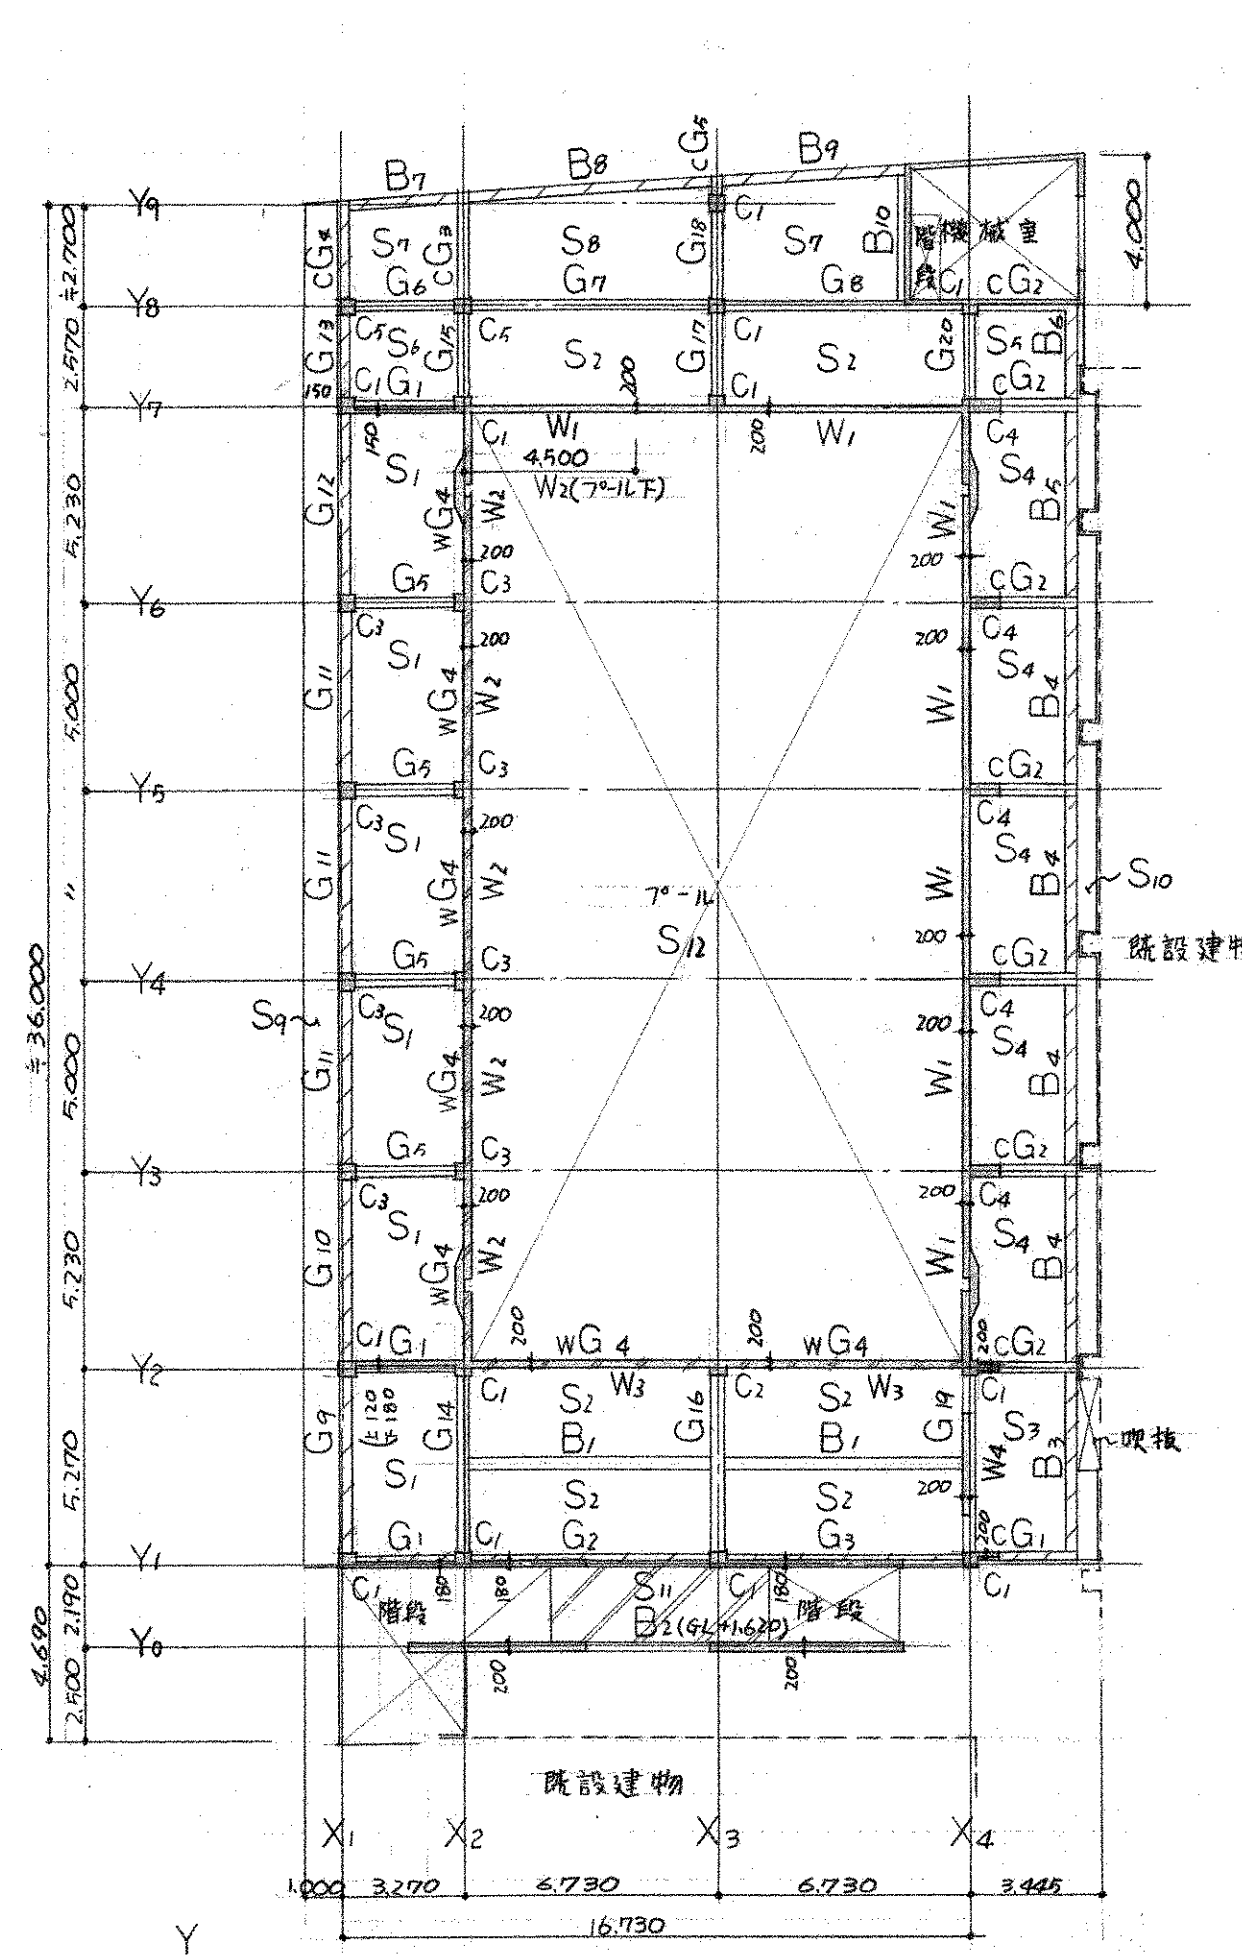


1) 壁厚は120とする。
2) 壁下端は下記による。

一般	$GL+1.300 \sim GL+1.070$
	$GL+1.300$
	$GL+1.070$


3) 床下は下記による。

一般	$GL+1.320 \sim GL+1.270$ (勾配スラブ)
	$GL+1.320$

S_{12} は $GL-130 \sim GL-30$ (勾配スラブ)

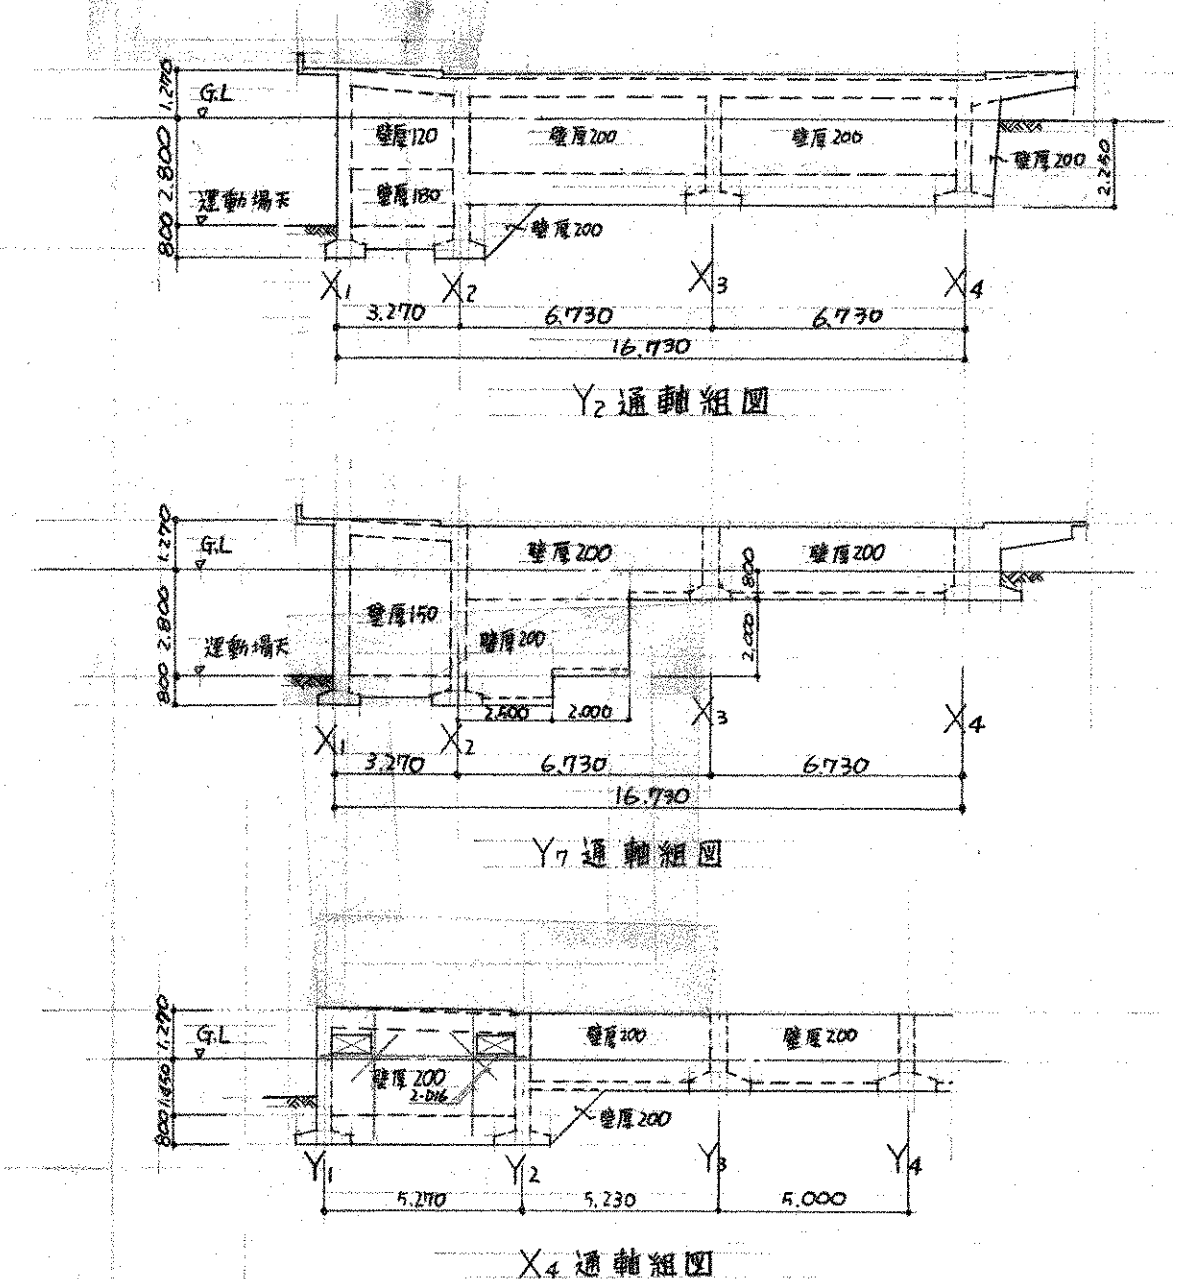

(註) 特記なき限り下記による。
Hoop 9φ-@100 (梁面内 9φ-@150)
DIA 9φ-@600

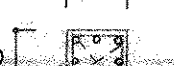記号	C ₁	C ₂	C ₃	C ₄	C ₅
1階断面					
断面寸法(b×D)	400×400	400×400	400×400	1,200×300	400×500
主筋	8-D22	10-D22	10-D22	12-D22	10-D22
HOOP					
DIA					

(註) 特記なき限り下記による。

腹筋	2・9φ
S七	9φ・@200
中筋止筋	9φ・@600~500

記号 位置	G1 全断面	G2,3 両端 中央		W G4 全断面		G5 両端 中央		G6 外端 中央 内端			G7,8 X2,4端 中央 X3端			G9~12 両端 中央		G14 外端 中央 内端			G15 Y7端 中央 Y8端			G16 両端 中央		G17,18,20 両端 中央		G19 全断面
屋階 断面																										
断面寸法	300×400	350×500		200×600	300×400		300×400			350×500			300×500		350×500			350×500			400×500		300×400		300×500	
上筋	3-D22	4-D22 2-D22		4-D22	4-D22 3-D22		3-D22 2-D22 4-D22			4-D22 2-D22			3-D22 2-D22		4-D22 3-D22			4-D22 3-D22 6-D22			6-D22 7-D22		3-D22 2-D22		3-D22	
下筋	3-D22	2-D22 4-D22		4-D22	3-D22		2-D22 3-D22 2-D22			2-D22 4-D22 2-D22			2-D22 3-D22		2-D22 5-D22 3-D22			4-D22 3-D22 4-D22			4-D22 7-D22		2-D22 3-D22		3-D22	
腹筋		9φ@175		13φ@200						9φ@175					9φ@175			9φ@175			9φ@150					
記号 位置	cG1	cG2		cG3		cG5		G13			cG4															
屋階 断面																										
断面寸法	250×700	250×500 300×700		300×500	350×850	300×500		300×500	300×625	300×850	300×850	300×500														
上筋	5-D22	3-D22 6-D22		3-D22	8-D22	3-D22		3-D22	3-D22	5-D22	5-D22	3-D22														
下筋	2-D22	2-D22 3-D22		3-D22	5-D22	3-D22		3-D22	3-D22	3-D22	3-D22	3-D22														
腹筋					9φ@175																					
記号 位置	F G1 全断面	F G2,5 全断面		F G3 両端 中央		F G4 全断面		F B1 全断面																		
断面																										
断面寸法	300×600	300×800		300×600		300×800		200×800																		
上筋	3-D22	3-D22		4-D22 3-D22		3-D22		2-D22																		
下筋	3-D22	3-D22		4-D22 3-D22		3-D22		2-D22																		
腹筋				4-D22 3-D22		4-D22 3-D22		4-D22 3-D22																		

竣工図

工事名
四條市立四條畷南中学校プール新設工事

図面番号
202 /

図面名
補強図、基礎、柱、大梁、地中梁配筋リスト



縮尺
1:200
1:50

設計番号

設計年月日

株式会社 小河建築設計事務所

1級建築士 登録番号第8016 小河吉之

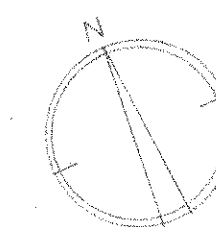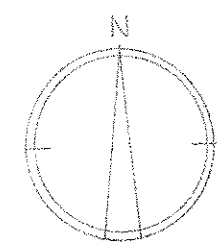

附近見取図

建設地
大阪府四條市大字南野110
用途地域 住居地域
計画地 指定左

運動場

陸上運動場

本工舎プール

四條市立南野中学校

正門
22.4 23.1 30

正門
22.4 23.1 30

本図中「」は旧表示
「」は新表示

竣工図

工事名	四條市立四條南中学校プール新設工事	図面番号	302/工
図面名	附近見取図 配置図	縮尺	1:300
設計者	設計年月日	50.4.	
株式会社 小河建築設計事務所			
1級建築士 登録番号第0016 小河吉之助			


配置図

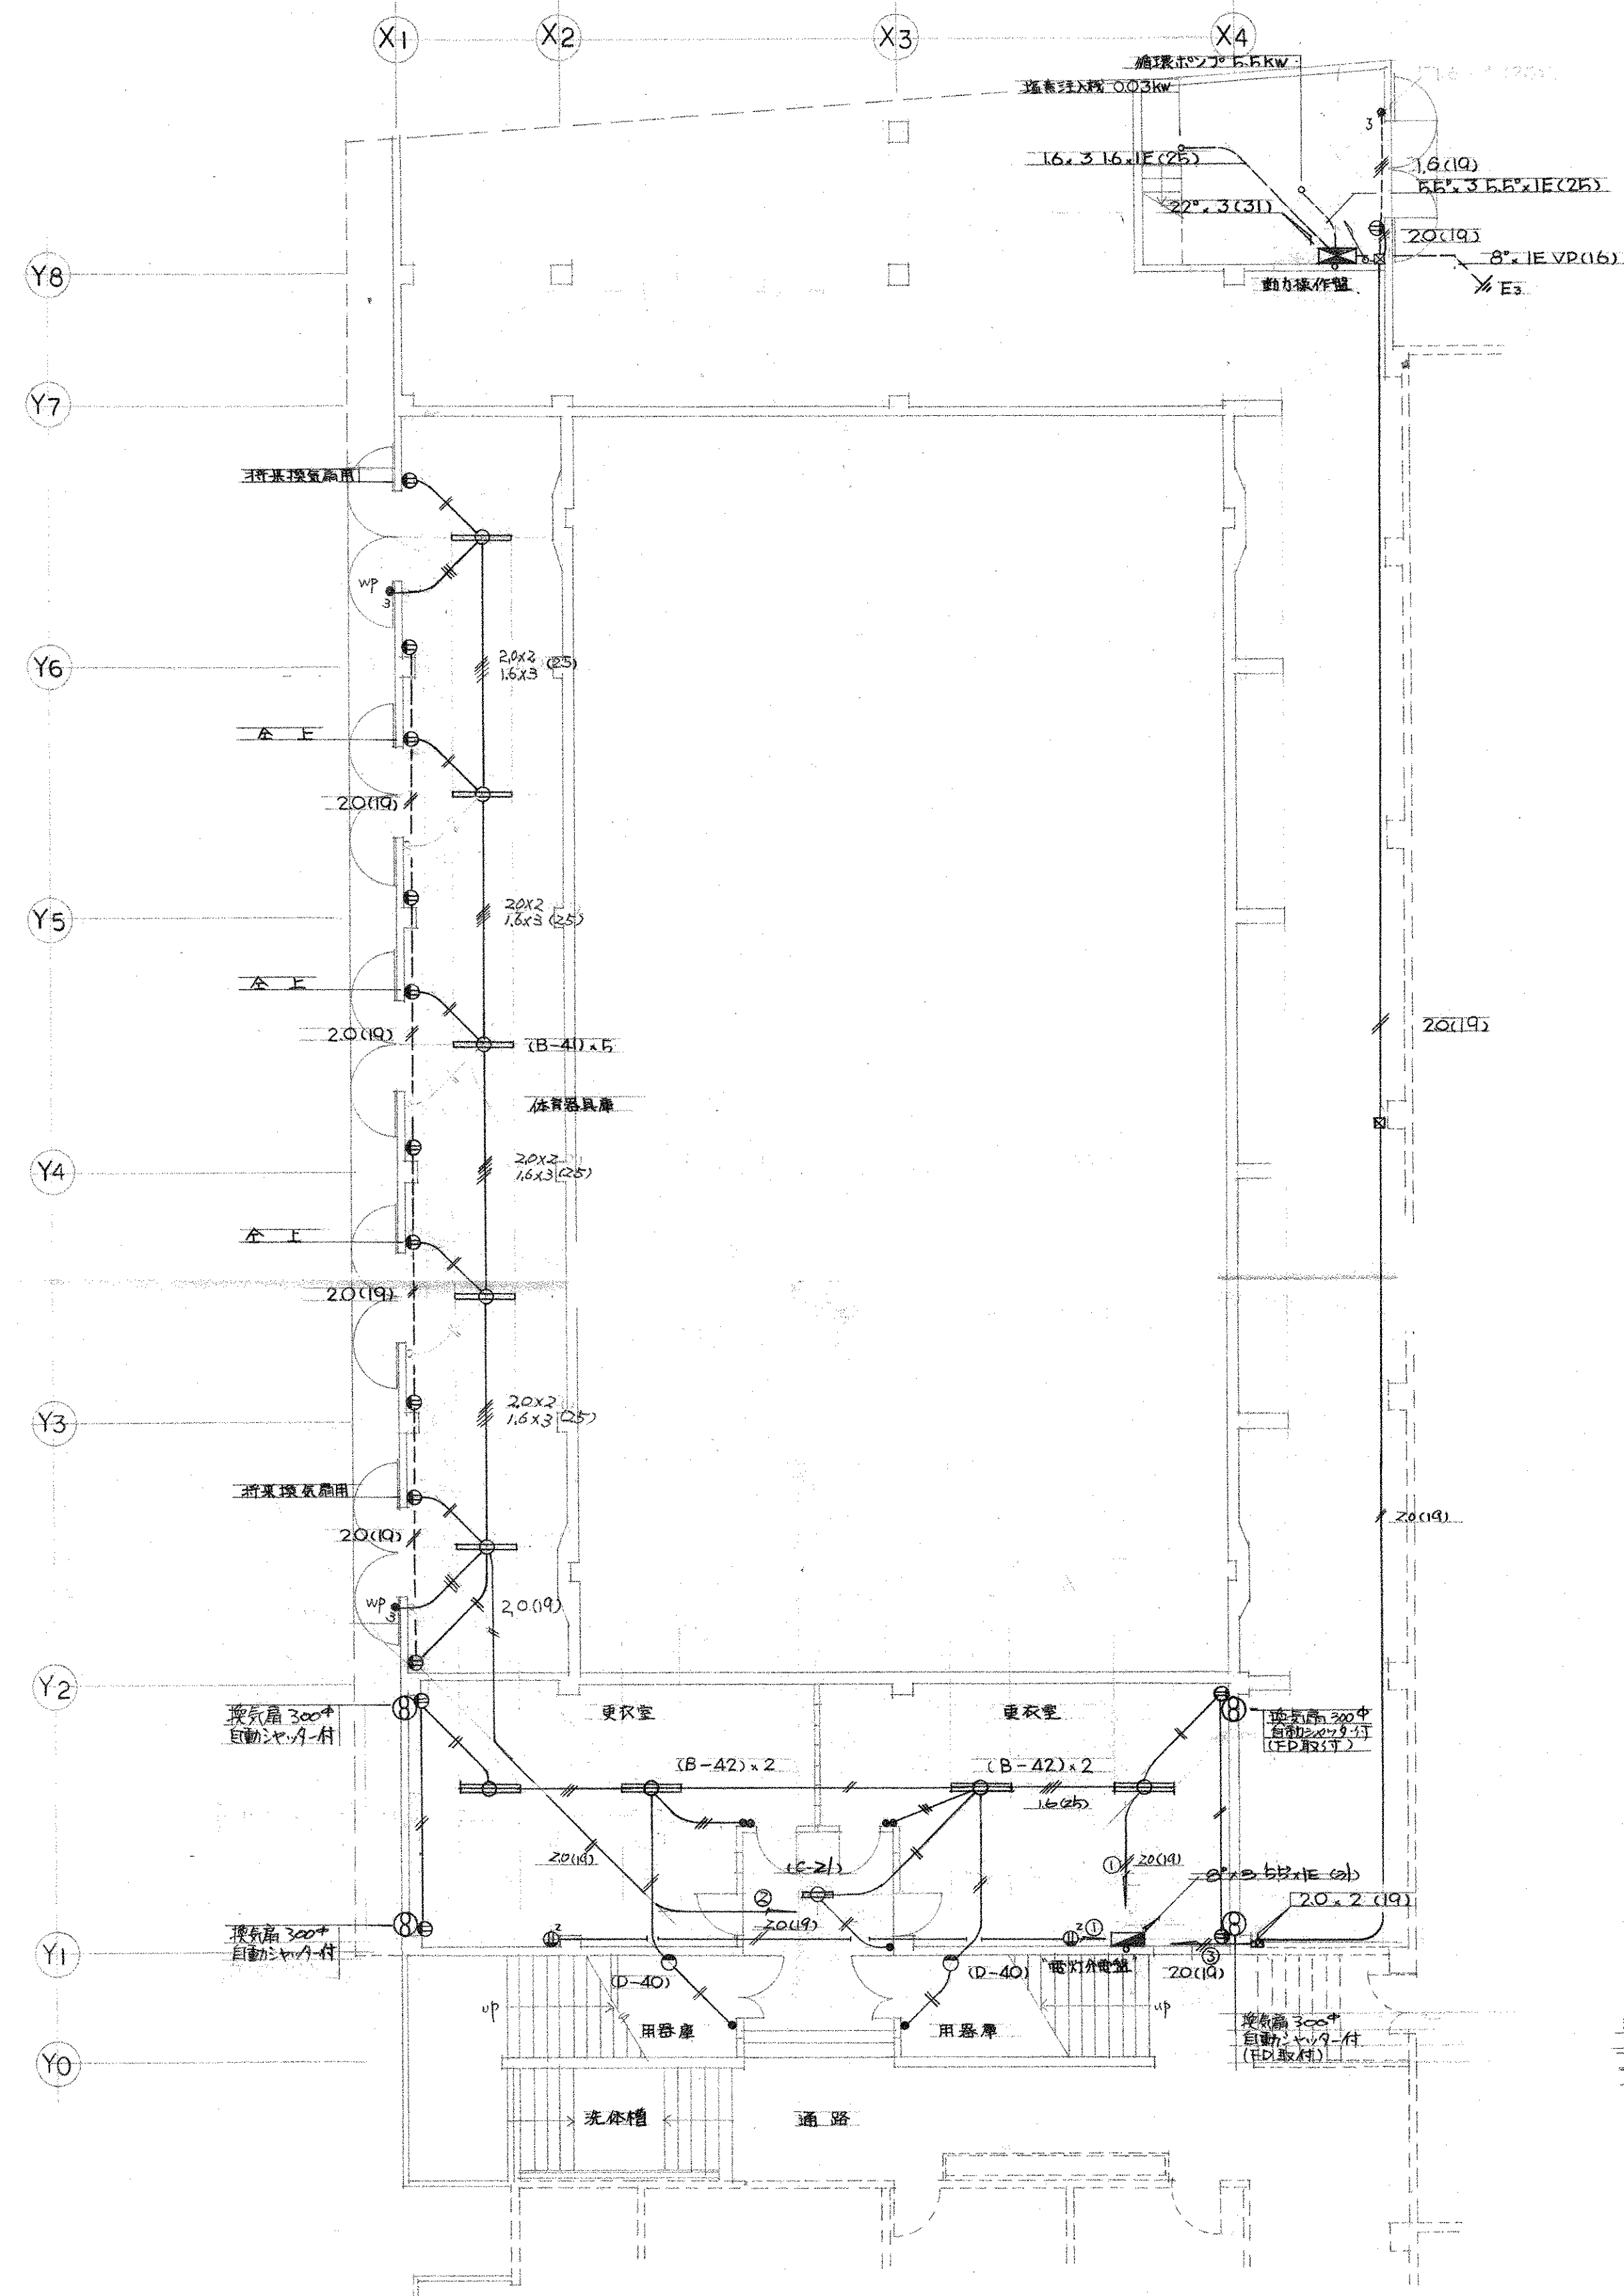

注) 1. 機器室内、壁面配管、配線器具ボックスはブロック内埋
込とする。(特殊な場合は別)







2. 特記なき配管配線は15.0φとする。


プール平面図

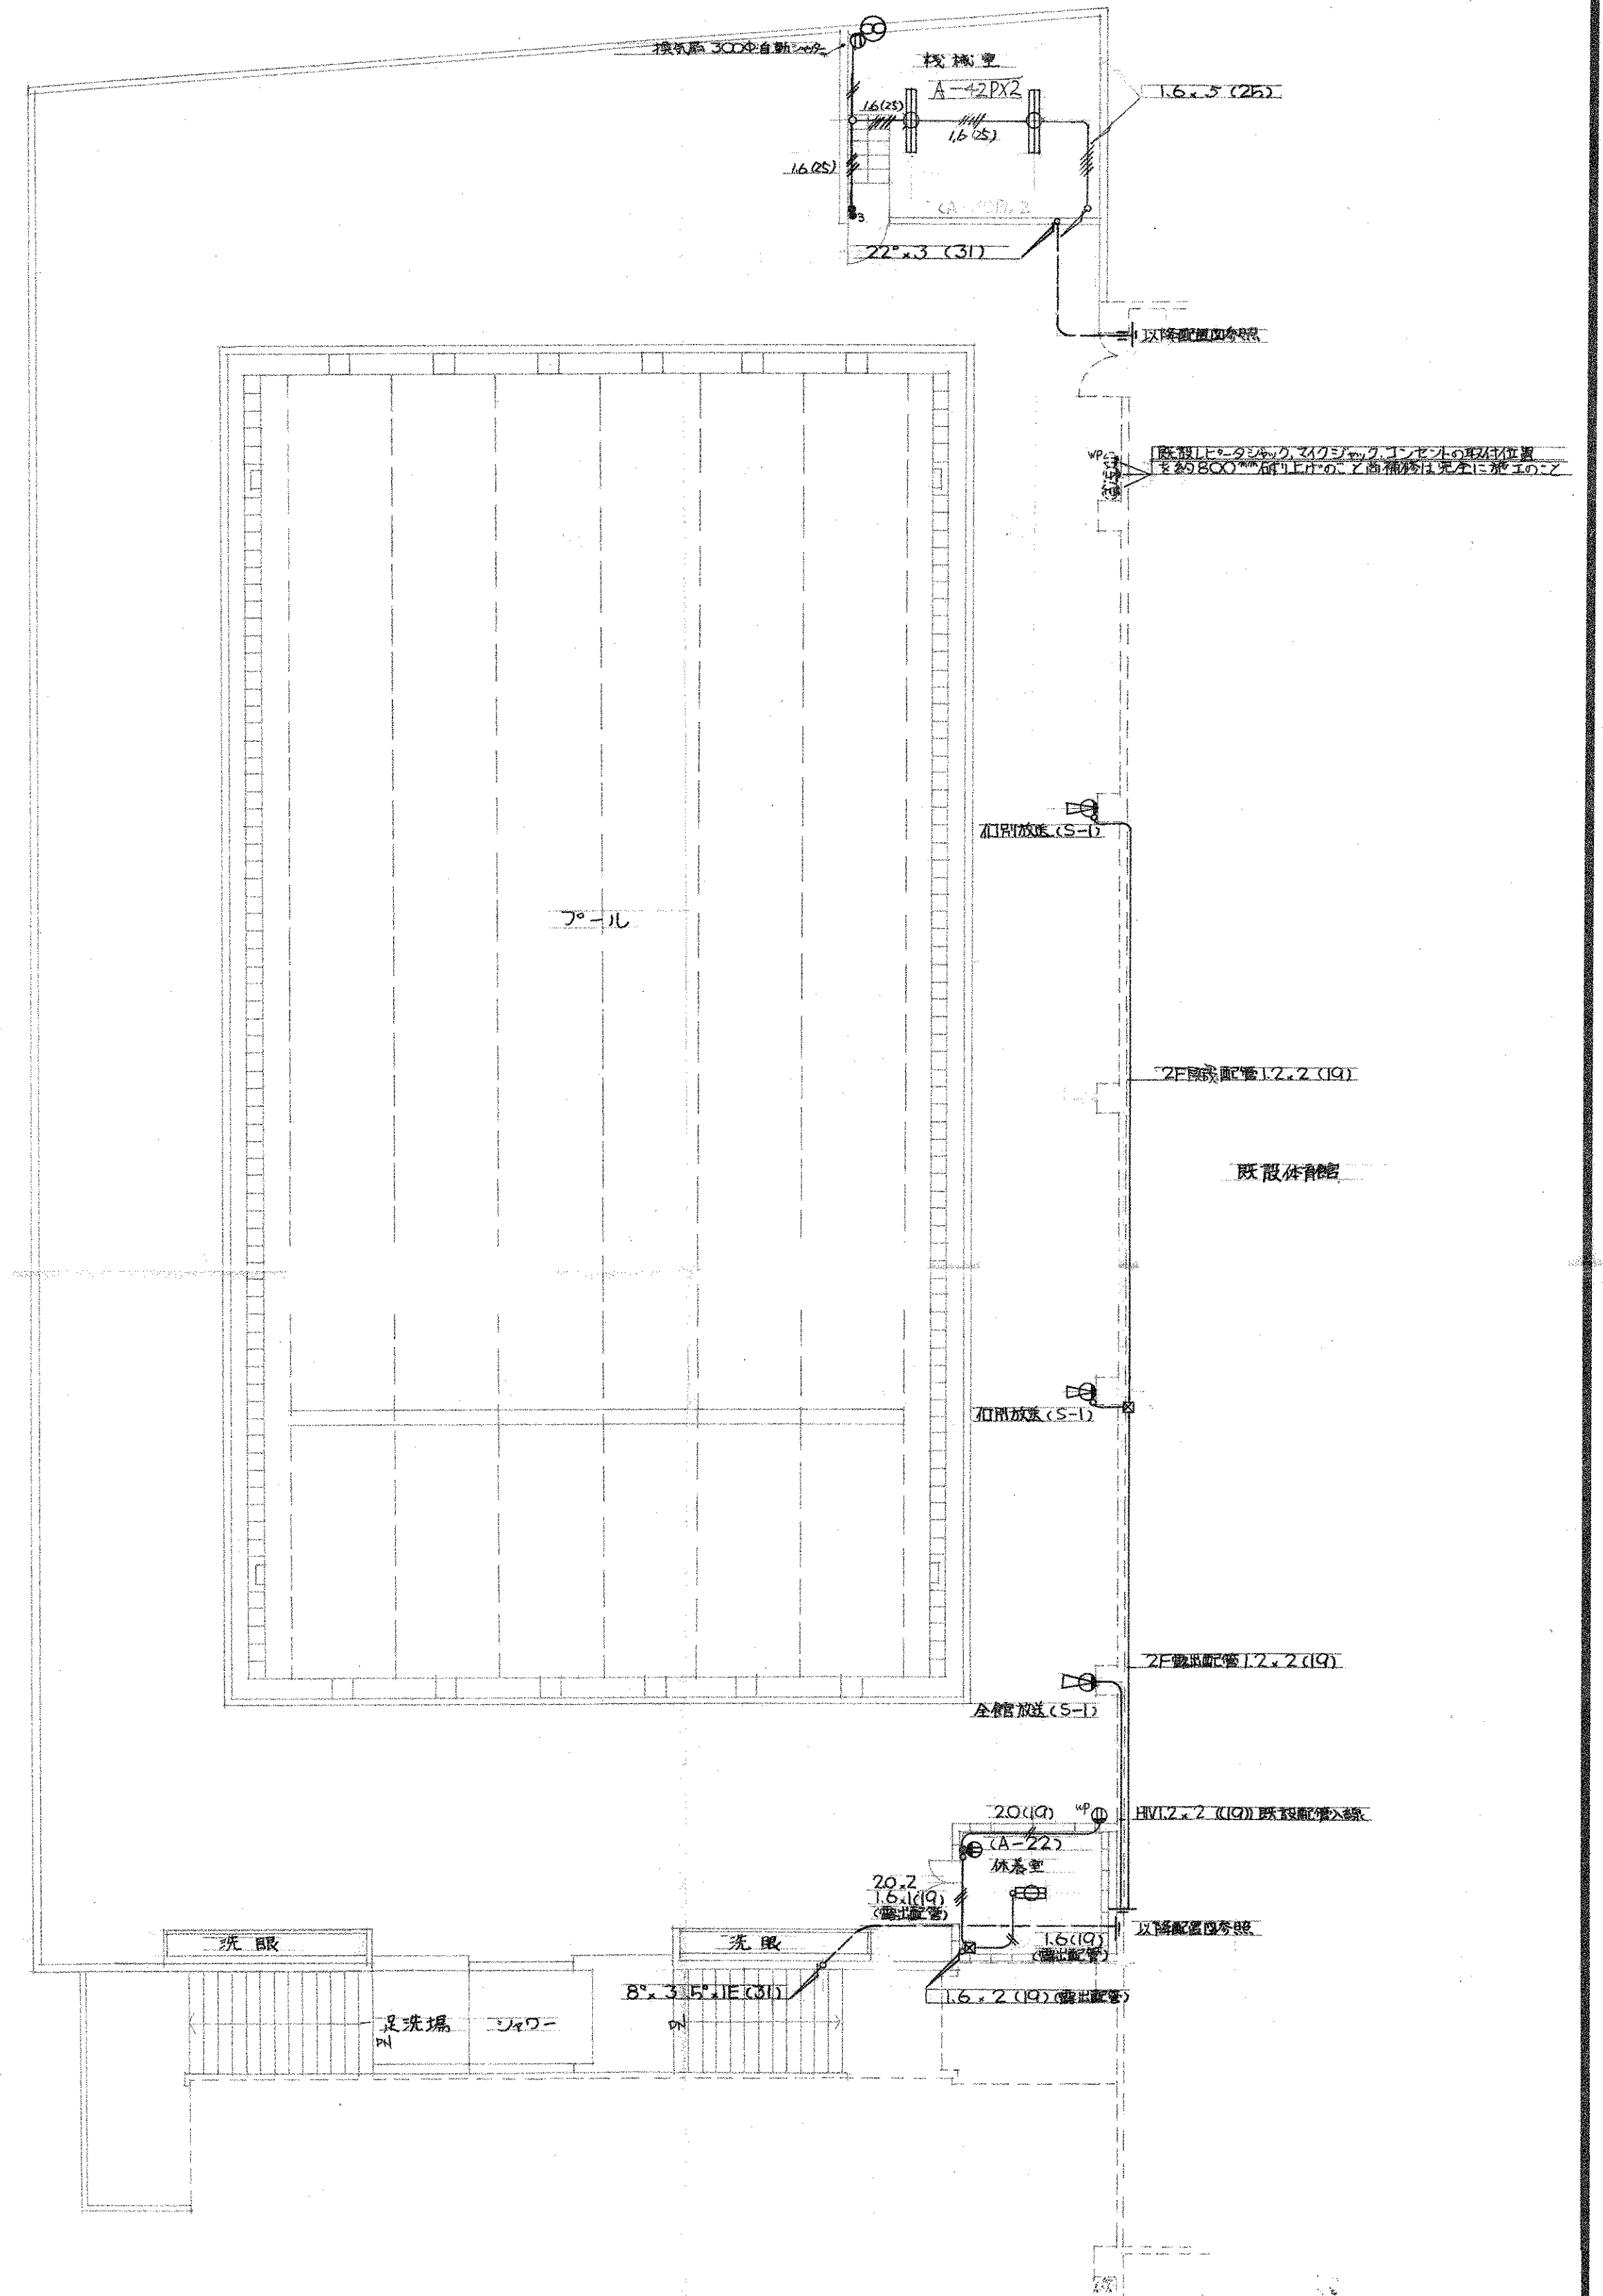


竣工図


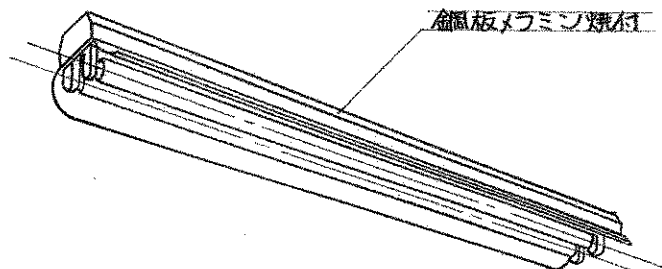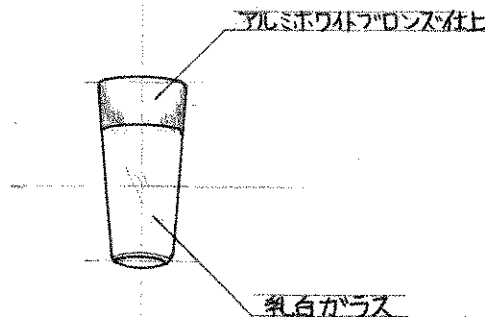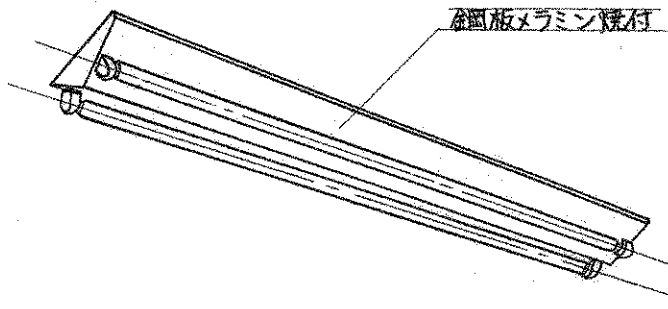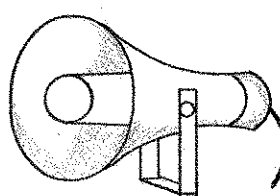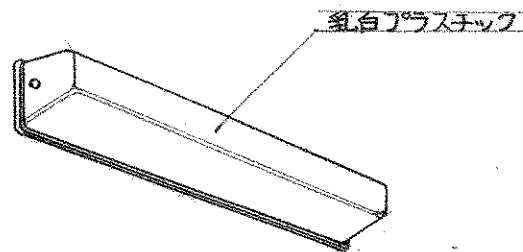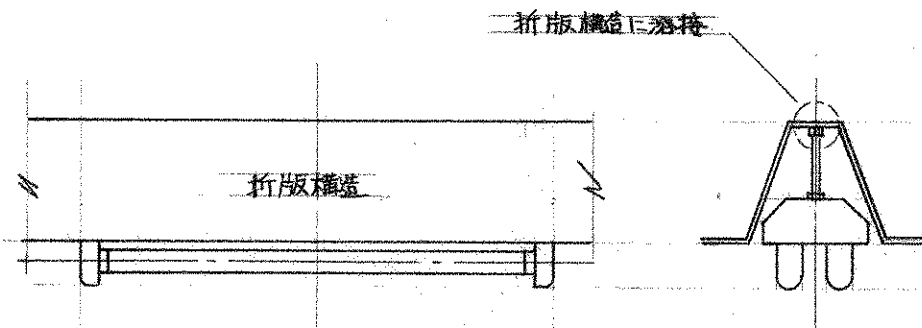				
A - 22 FL 20" x 2 笠なし 直付		D - 40	IL 40" コップ型	
A - 42P FL 40" x 2 両面反射紙 パイプ吊り				
				
B - 41 FL 40" x 1 V型 直付		トランペットスピーカー		
B - 42 FL 40" x 2 " "				
				
C - 21 FL 20" x 1 ウォールライト		休憩室 読書室 照明器具取付参考図		

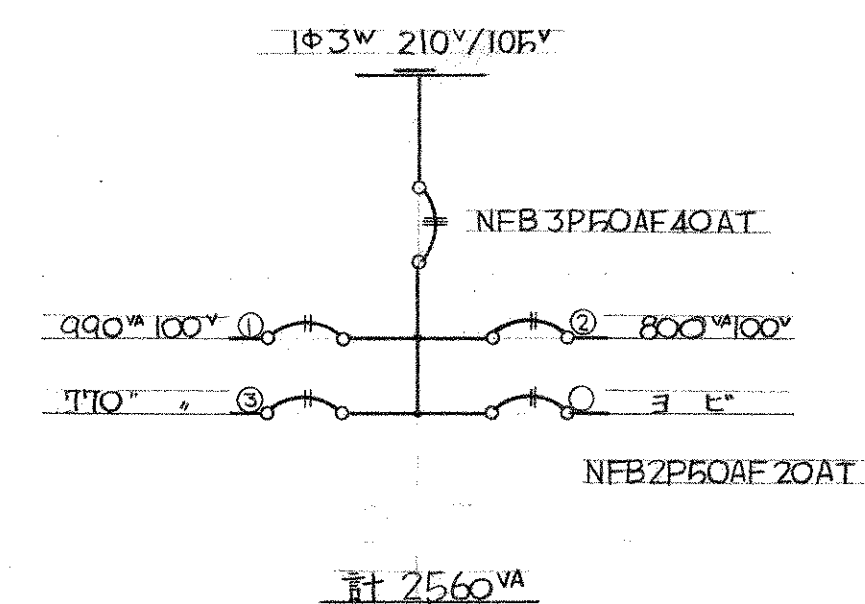

電灯分電盤結線図


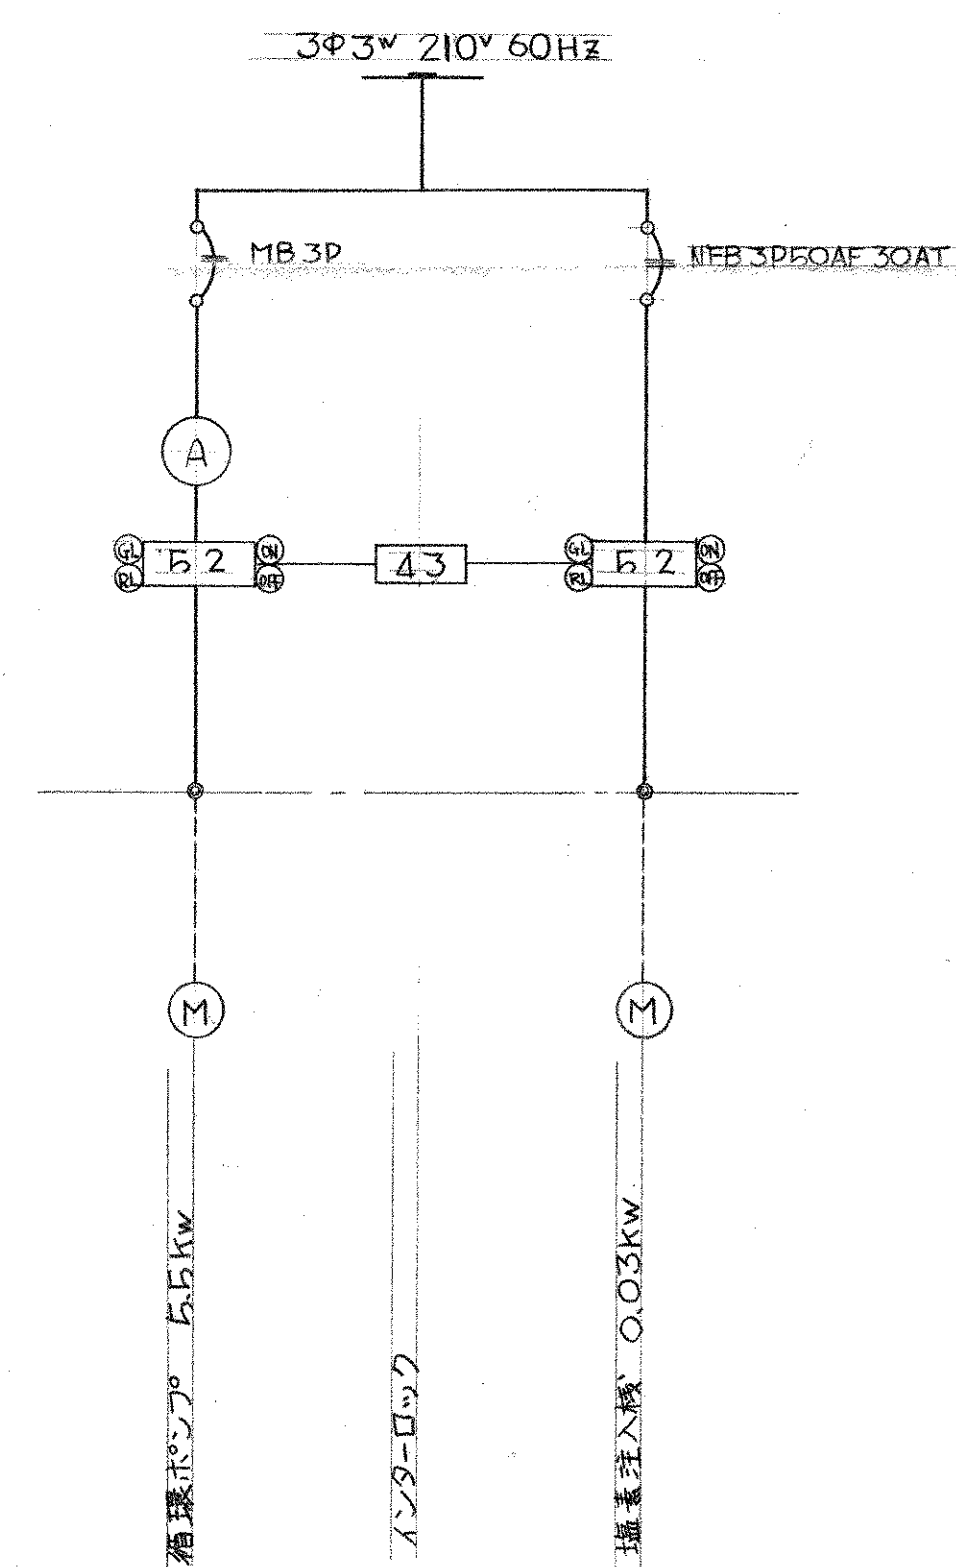


動力操作用盤結線図


1. 本機	— 循環ポンプと塩素注入機同時運転
2. 塩素	— " " のみ運転し塩素注入機は運転不能
3. 塩素	— " " のみ運転し塩素注入機は運転不能
4. 運転運転	—

工事名		四條市立四條南中学校プール新設工事	
図面番		204/	
株式会社 小河建築設計事務所			
1級建築士 登録番号第8016 小川吉 2/3			

衛生設備工事特記仕様書
四条駅市立四条駅南中学校プール新設工事
延床面積 262.28
建築面積 262.28
敷地面積 20323.00
No. 工事項目 建築電気衛生空調昇降機
1 キュービダル基礎
2 変圧器ポンプ類、冷暖房機基礎
3 高架水槽・冷却塔基礎
4 全土用架台
5 埋込照明器具取付天井孔明
6 吹出口吸込口取付天井孔明
7 梁壁貫通スリーブ用補強
8 梁壁貫通口穴詰め補修
9 雨水排水設備
10 汚水会所・側洗排水会所
11 流司・コンロ台
12 流司類排水金物
13 浴・湯
14 風呂釜・バーナー・排気筒
15 小便器便座
16 洗面器・化粧・化粧間・本石・タイル
18 浴・湯
19 機器への給排水・ガス・配管接続工事
20 下水本管への接続（雨水系統）
21 全土（雨水系統）
22 消火器具・避難器具
23 厨房・機器
24 全土配管接続工事
25 上下水道の負担金
26 水利組合納入金
27 電力引込負担金
28 電動シャッター・操作盤及び三次側電気工事
29 自動扉用操作盤の二次側電気工事
30 昇降機用インナー・ホン配管工事
31 昇降機三方栓工事
32 給排水・表示・取付・ボックス
33 冷凍機操作盤・二次側電気工事
34 ボイラー
44 全土・上・ガ・ラ・リ・工・事
45 送排風機取付工事
46 湯沸場・フード及び吸込口
47 防火区画貫通ダクト配管の防火養生
48 排煙ダクト
49 排煙口及び自動閉鎖装置
50 ダクト天井吊C型鋼工事
51 市井水槽蓄熱槽マンホール蓋取付工事
52 排水槽排水ピット
53 油槽外郭基礎工事
54 ガラリ及びウェザーカバー工事
55 電・波・障・害
56 煙感・熱感・連動・防・火・報・警・機・器
57 浄化槽外・全土・内・部・装・置
関係者印・署名・捺印
支給材
発生材
現場代理人及び工事主任技術者協力業者工程表他
写真・真火・災・保・険・メ・カ・ー・材・料


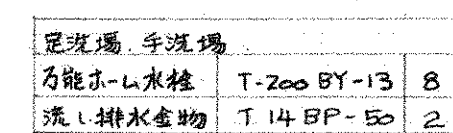
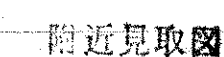



足洗場、手洗場 詳細図 1:50

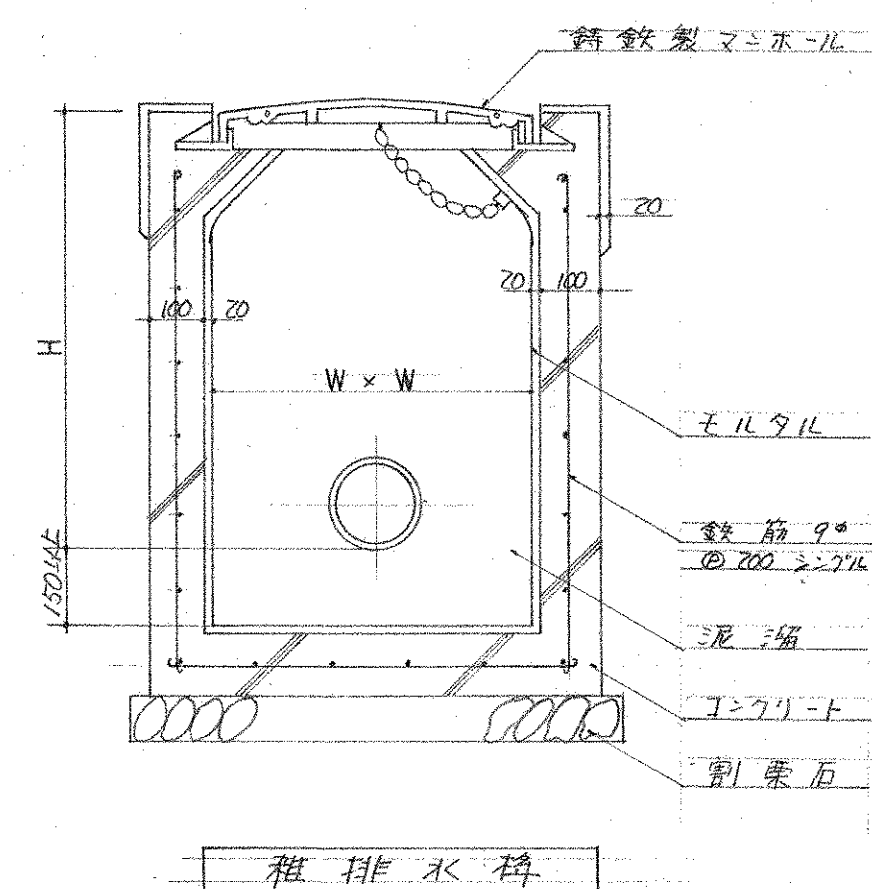


雜排水稻表			
記号	W × W	H	マシホ - 12
①	1000 × 600	2200	MH 600 [®] 化粧蓋付
②	600 × 600	810	MH 600 [®]
③	〃 × 〃	900	〃
④	〃 × 〃	975	〃
⑤	〃 × 〃	1,030	〃
⑥	〃 × 〃	1,115	〃
⑦	〃 × 〃	600	〃
⑧	〃 × 〃	500	〃
⑨	〃 × 〃	620	〃
⑩	〃 × 〃	520	〃
⑪	〃 × 〃	430	MH 600 [®] 化粧蓋付
⑫	〃 × 〃	300	化粧蓋付
⑬	〃 × 〃	330	化粧蓋付
⑭	〃 × 〃	500	MH 600 [®]
⑮	〃 × 〃	600	〃
⑯	〃 × 〃	625	〃
⑰	〃 × 〃	675	〃
⑱	〃 × 〃	700	〃
⑲	〃 × 〃	725	〃
㉑	〃 × 〃	520	MH 600 [®] 化粧蓋付
㉒	〃 × 〃	815	MH 600 [®]
㉓	〃 × 〃	900	〃

(注) マーホールの針鉄系中商標型とす。

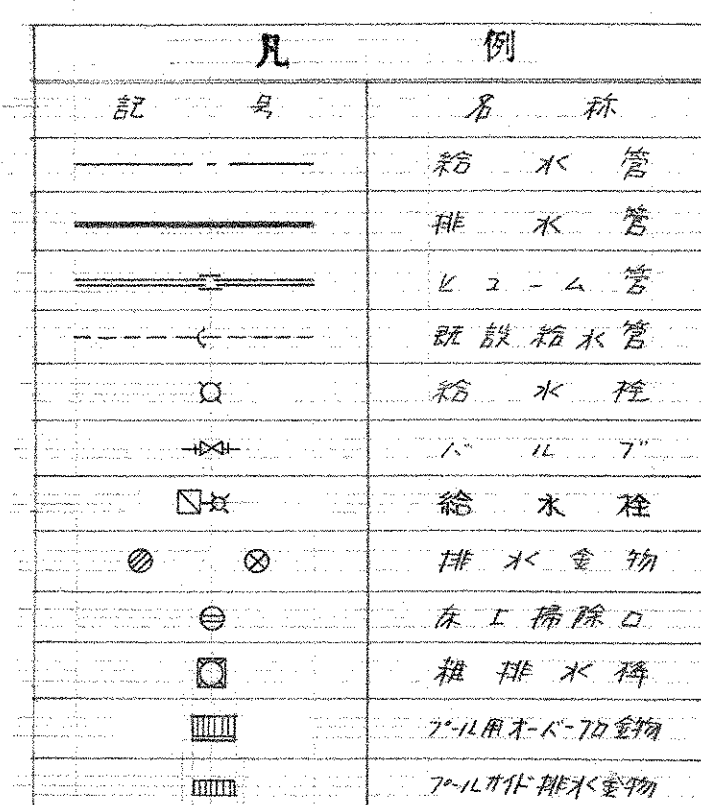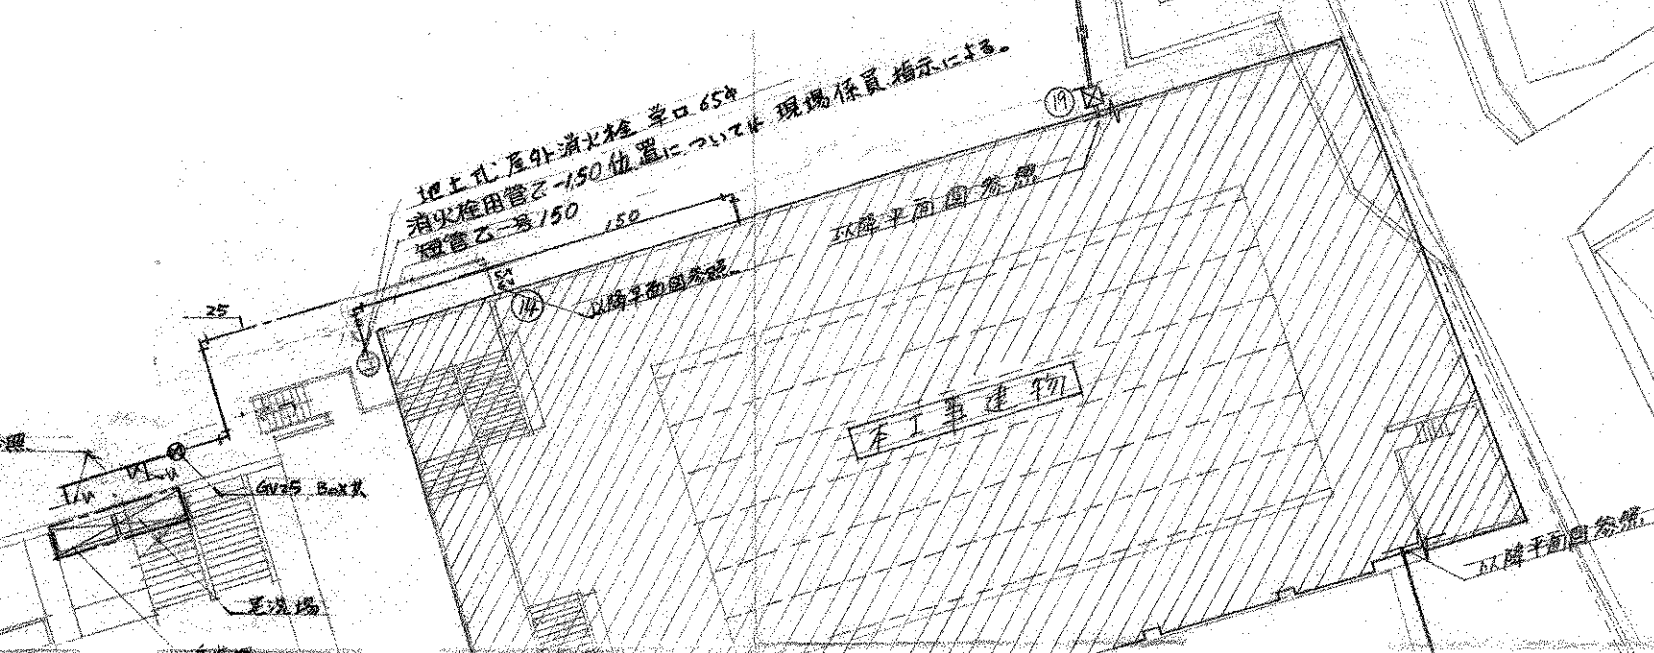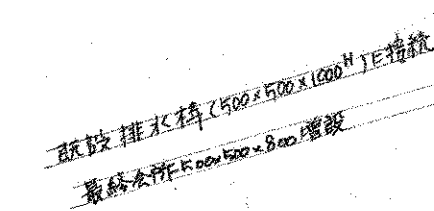

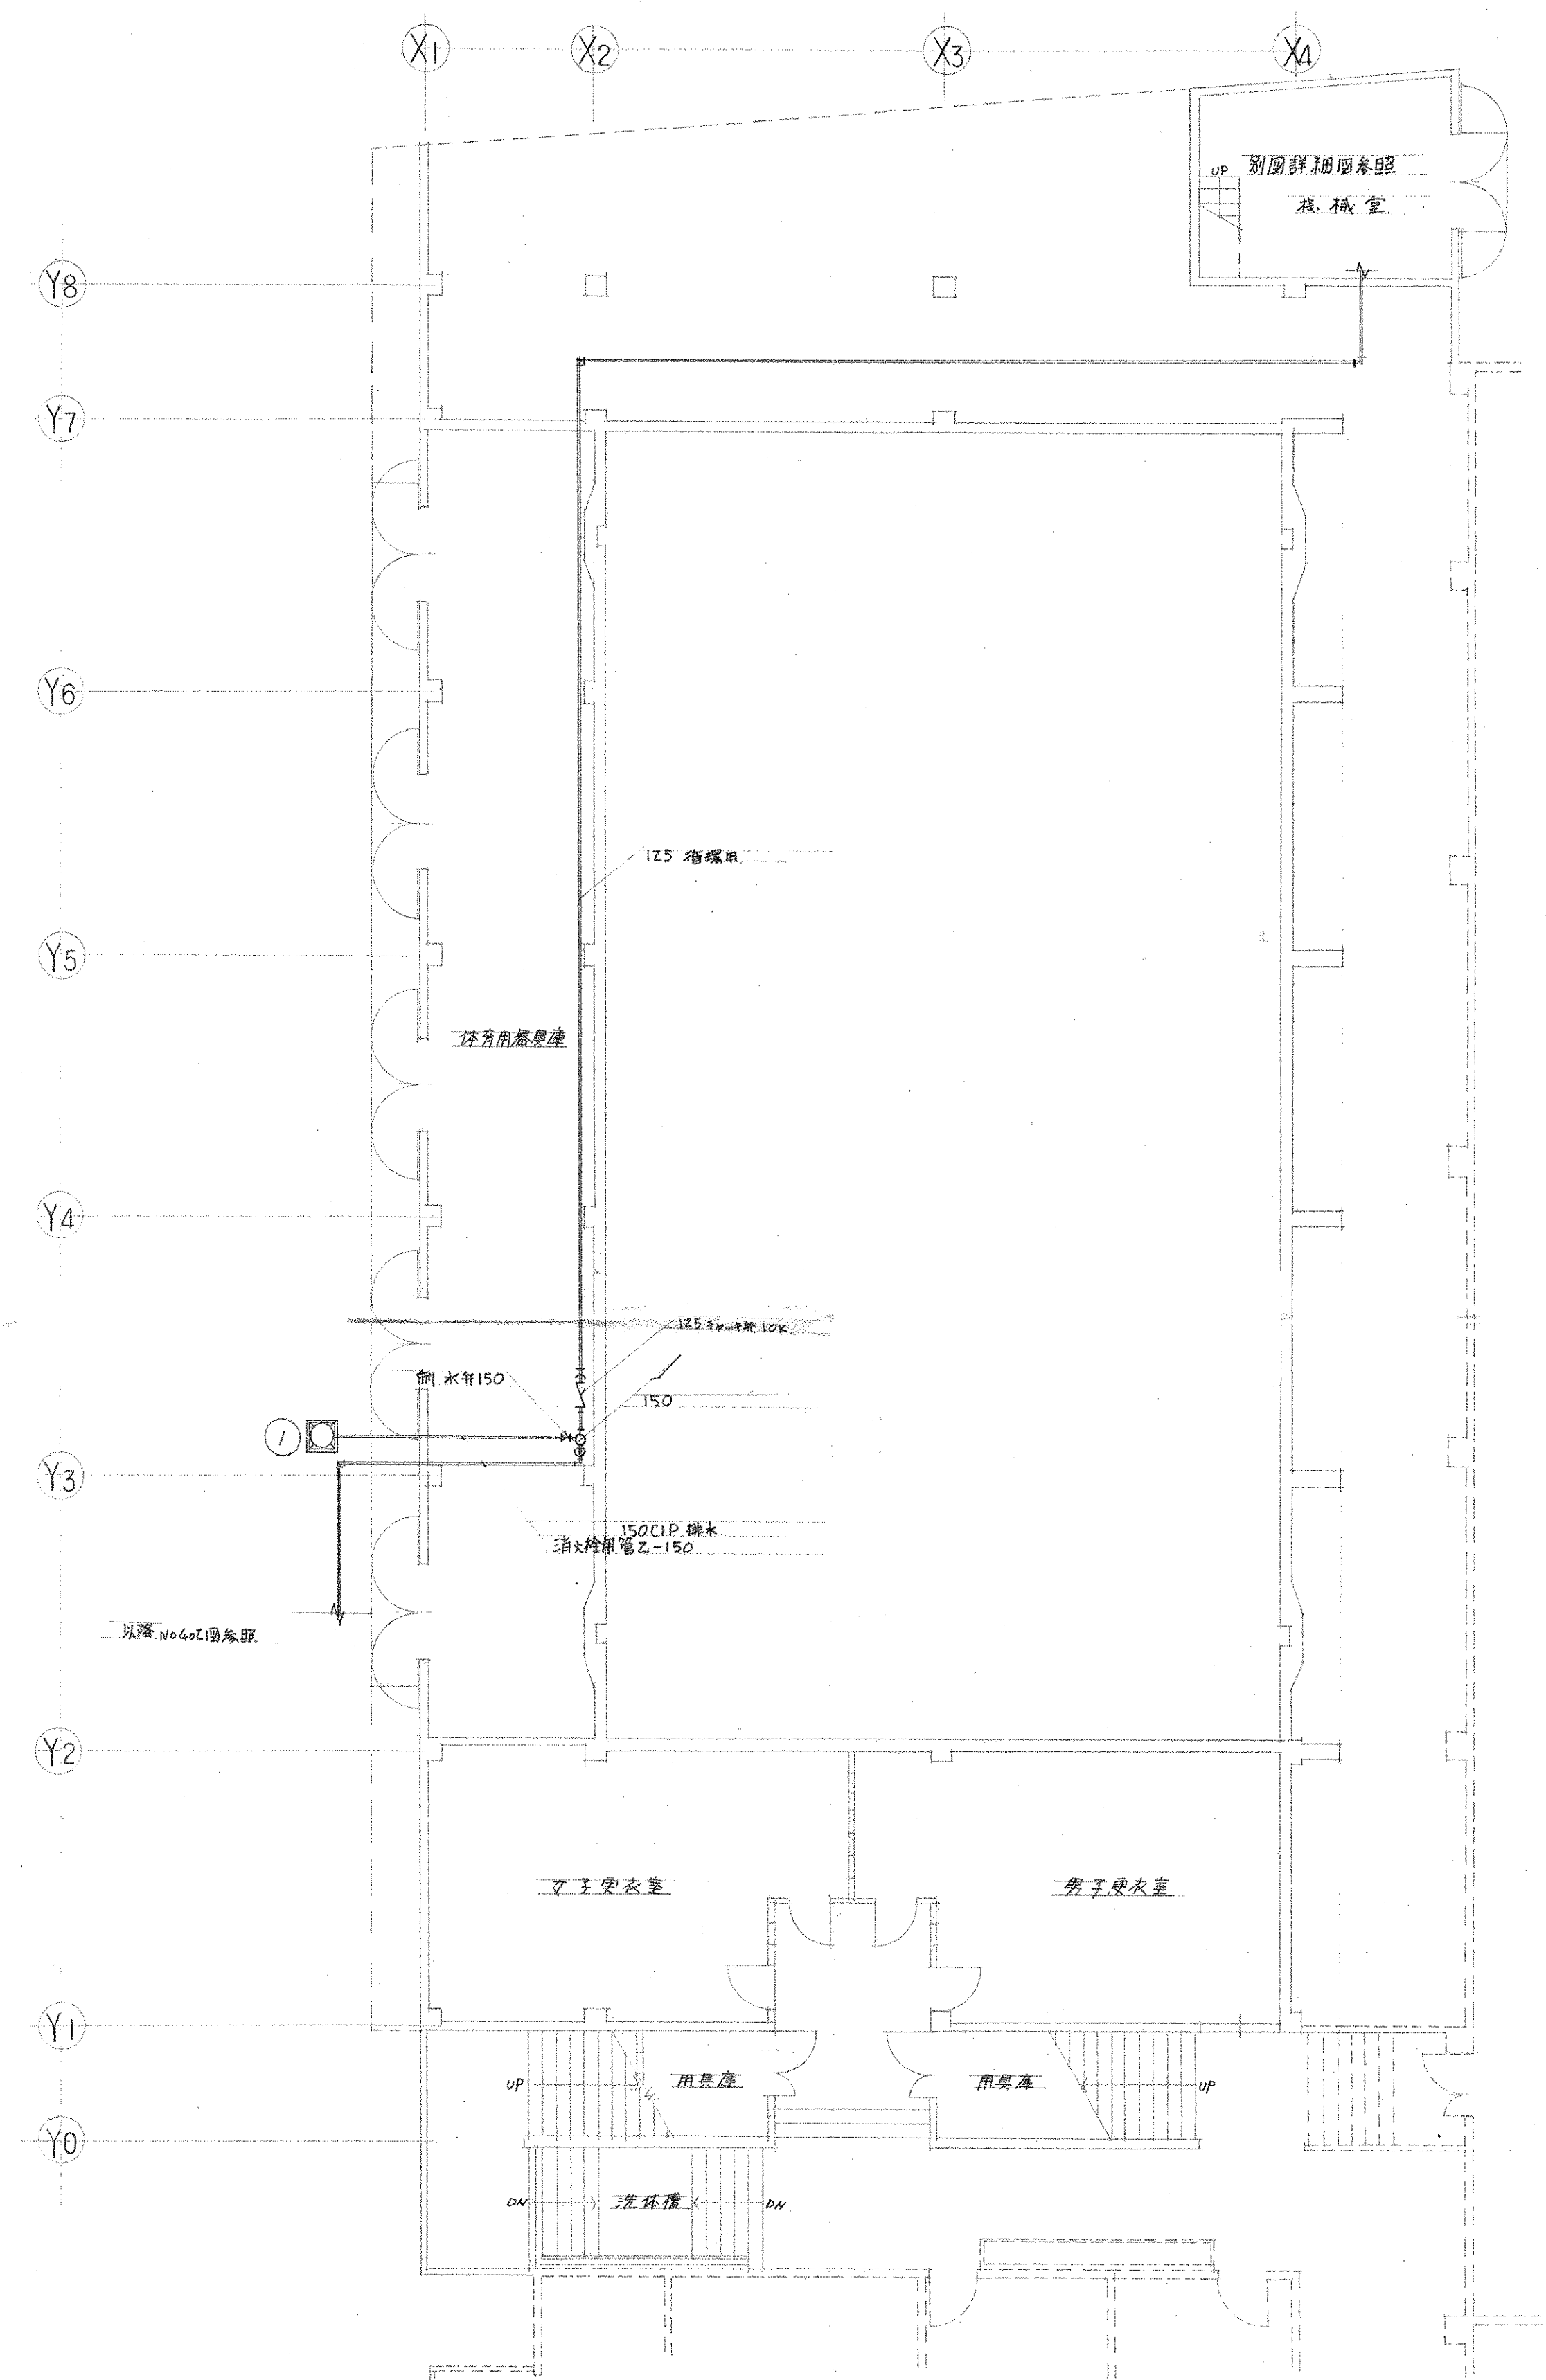

平面圖

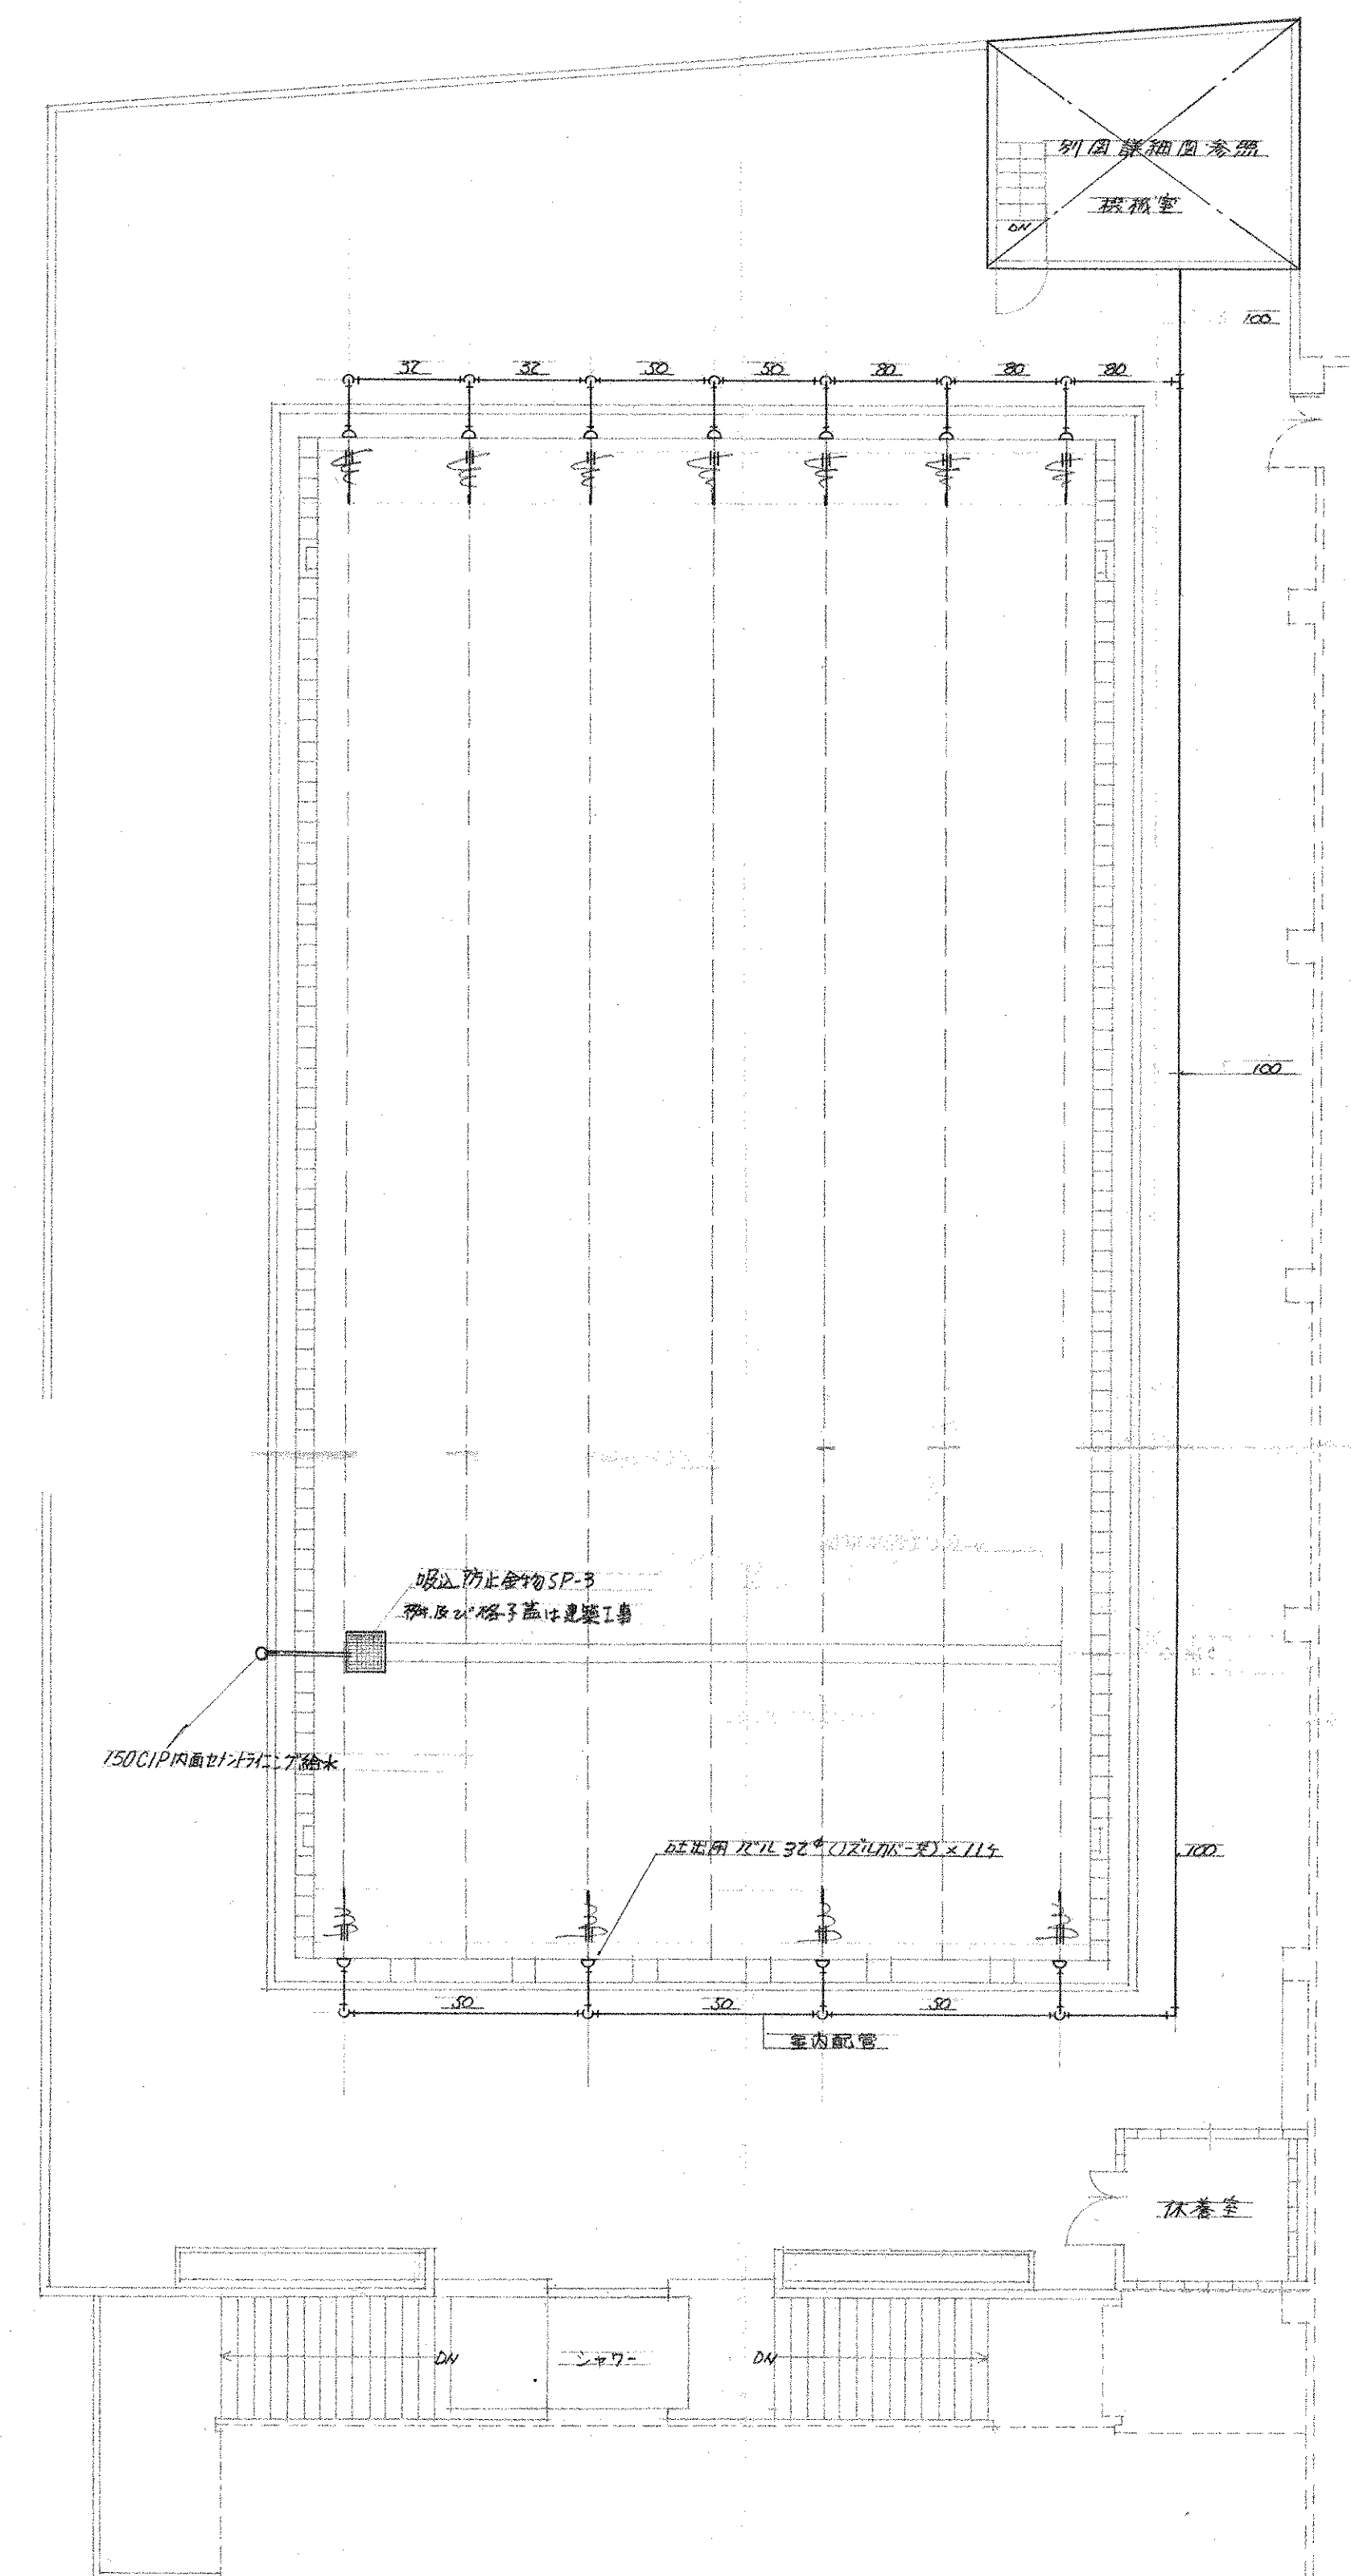

7°-12 平面圖



工事名 四条駅市立四条城南中学校プール新設工事		図面番号 404/
図面名 平面図 (2)		縮尺 1 : 100
設計番号 50・4・	設計年月日 50・4・	
株式会社 小河建築設計事務所 1 級建築士 登録番号第 8016 小 河 吉 之 郎		

