

建築申請番号 1-01608、石積算年月 57.6.7
 用途：住宅
 構造：S造 2階建
 面積：290.85 M²

既存建物

今回工事
スロープ改修

既存建物

建築申請番号 1-23055 石積算年月 55.5.2
 用途：集会所 図書館
 構造：鉄筋コンクリート造一部鉄骨造、地上3階 塔屋2階建
 面積：5011.28 M²

今回計画建物
(申請建物)

国道170号

工事専用道路


児童公園

附近見取図

竣工図

設計番号	0-859	仮称保健センター建設工事
図面番号	9	配置図
製作日	60.4.	石本建築事務所 東京・大阪・札幌・名古屋・福岡・仙台
縮尺	1:200	査閲 校正 製図

管理建築士
 一級建築士 登録第31500号
 山内恒男

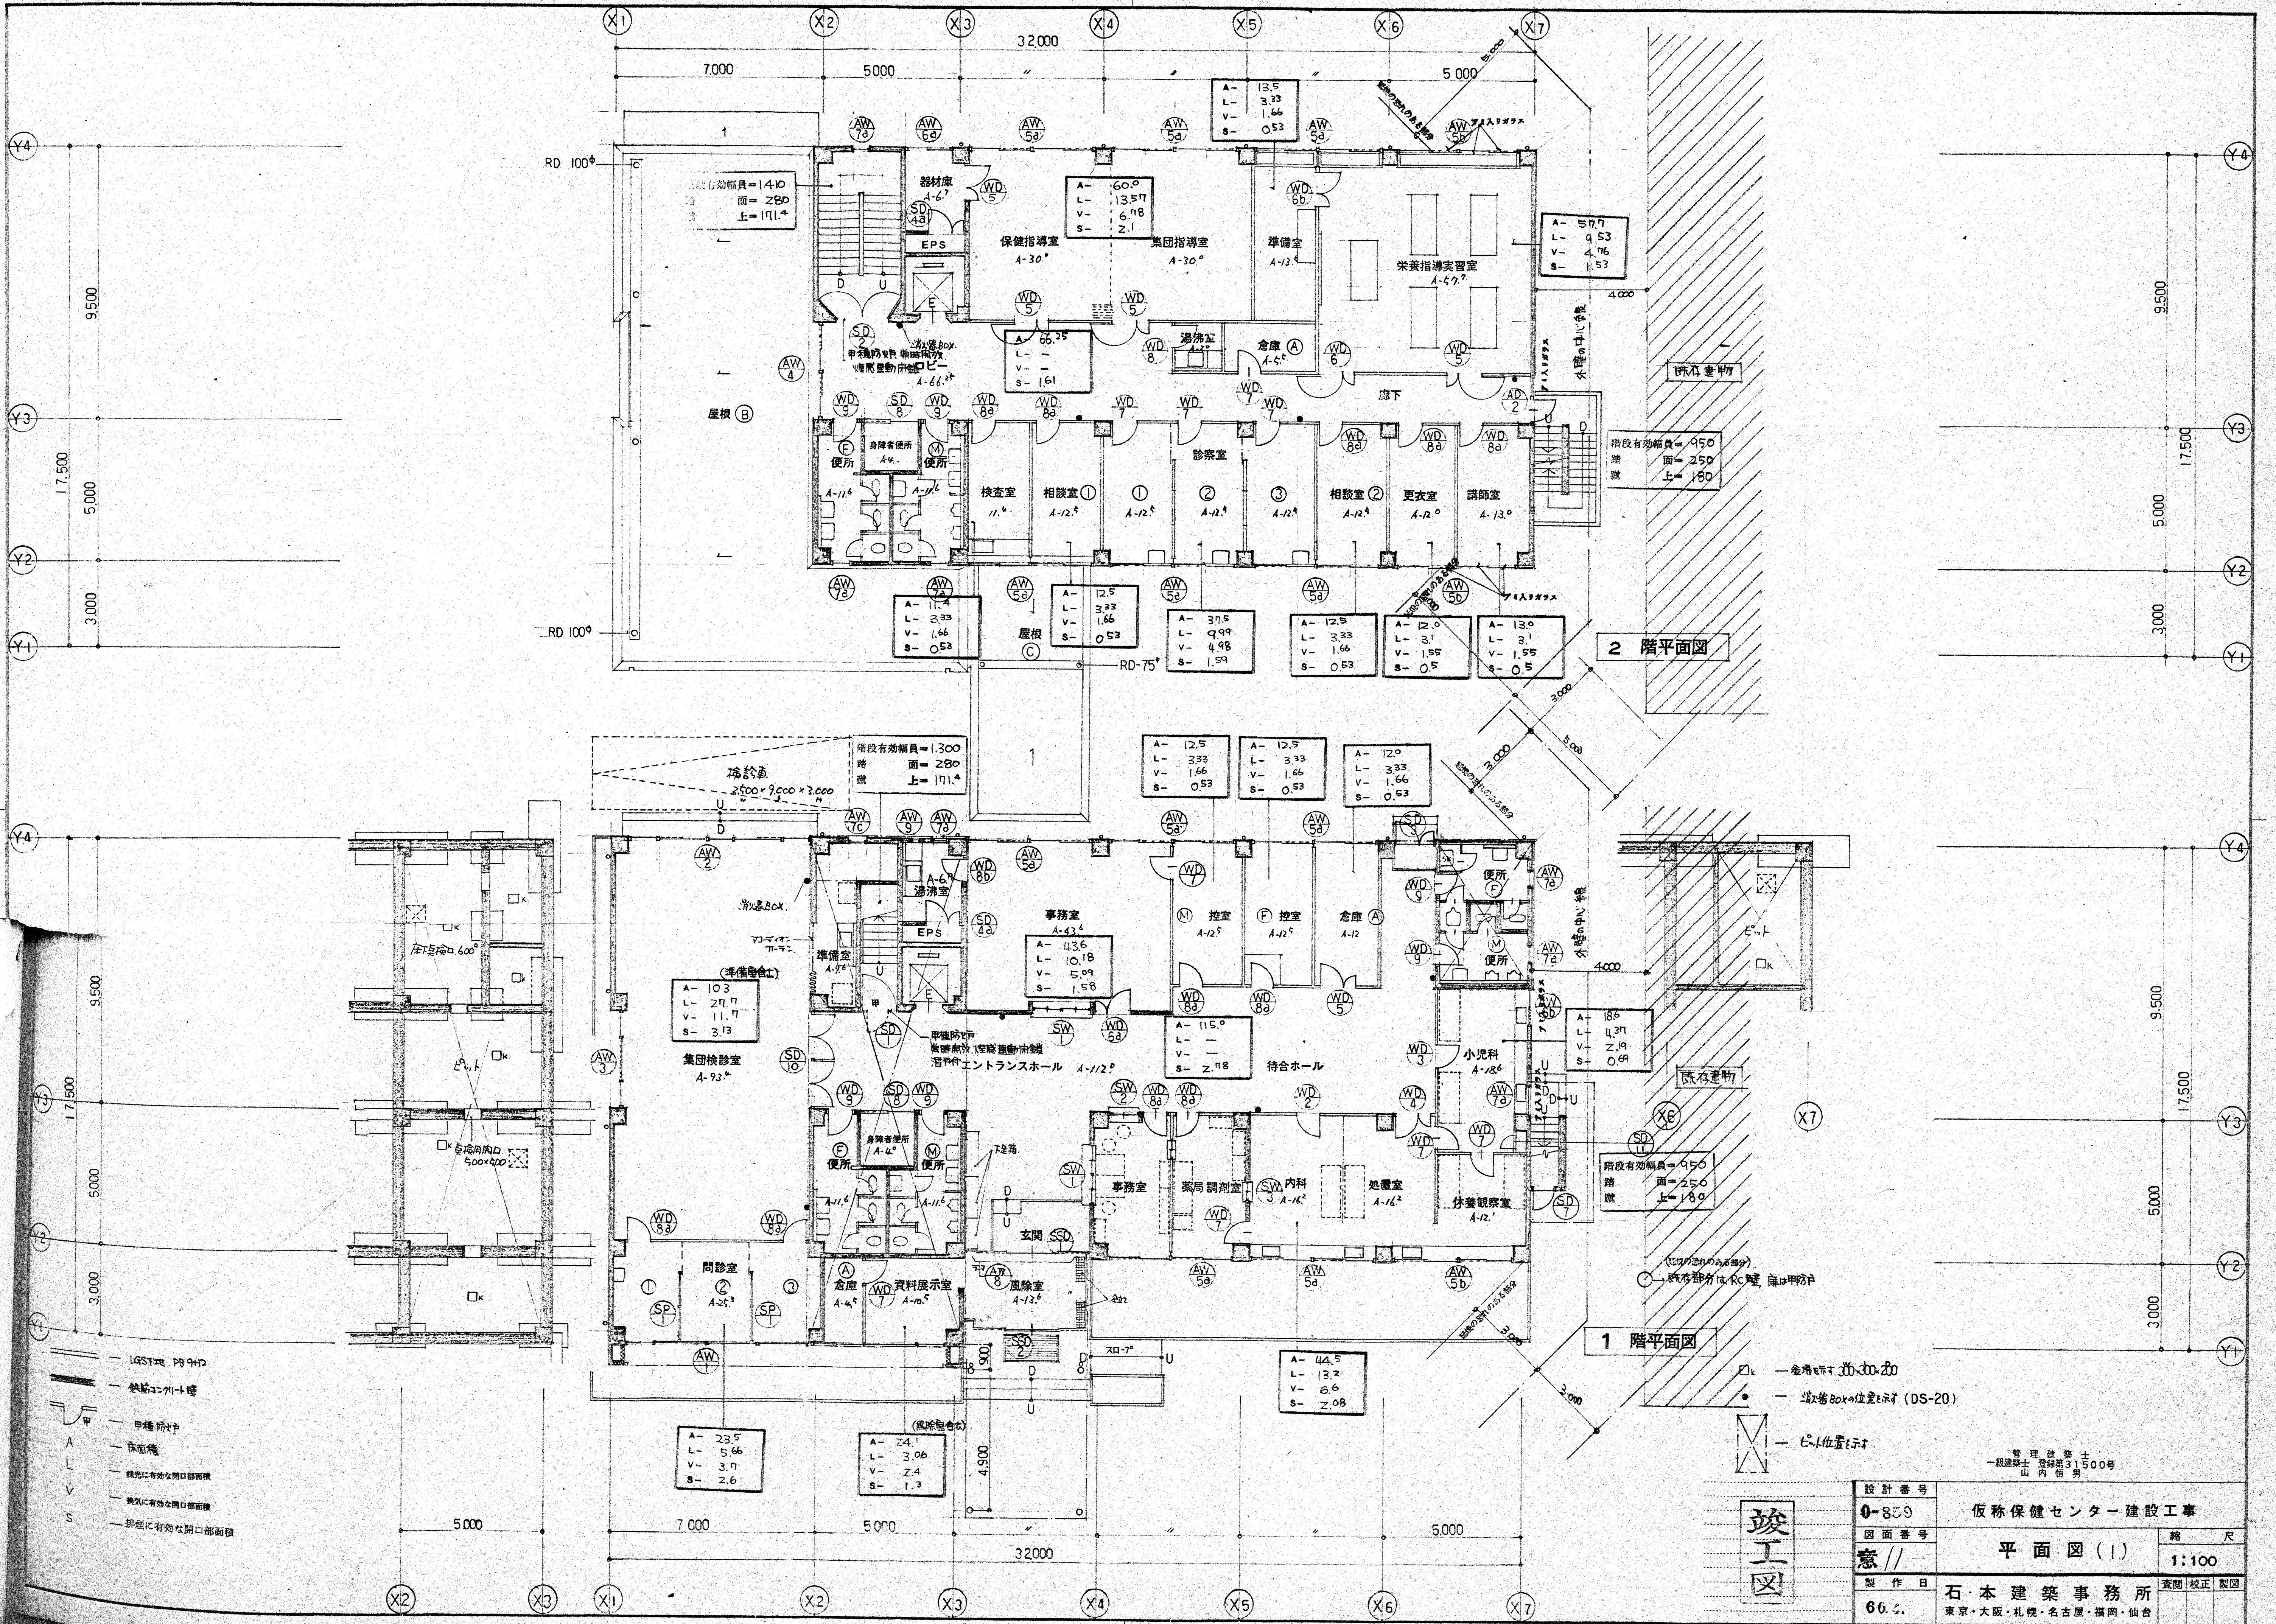

- LGST地 98.942
- 鉄筋コンクリート壁
- 甲種防火戸
- 床面積
- 換気有効開口部面積
- 換気有効開口部面積
- 換気有効開口部面積

— 金網扉付 300x300
— 階段BOX位置表示 (DS-20)
— ピア位置表示

管理 技士
一級建築士 登録第31500号
山内 恒男

